


図面出力年月日 23.12.07
302831

箇所図No.1810-1

※必ずお読みください。
この図面は、管路情報等を証明するものではありませんので、
参考としてご利用ください。
引込み管の調査等は、必ず現地を確認してください。

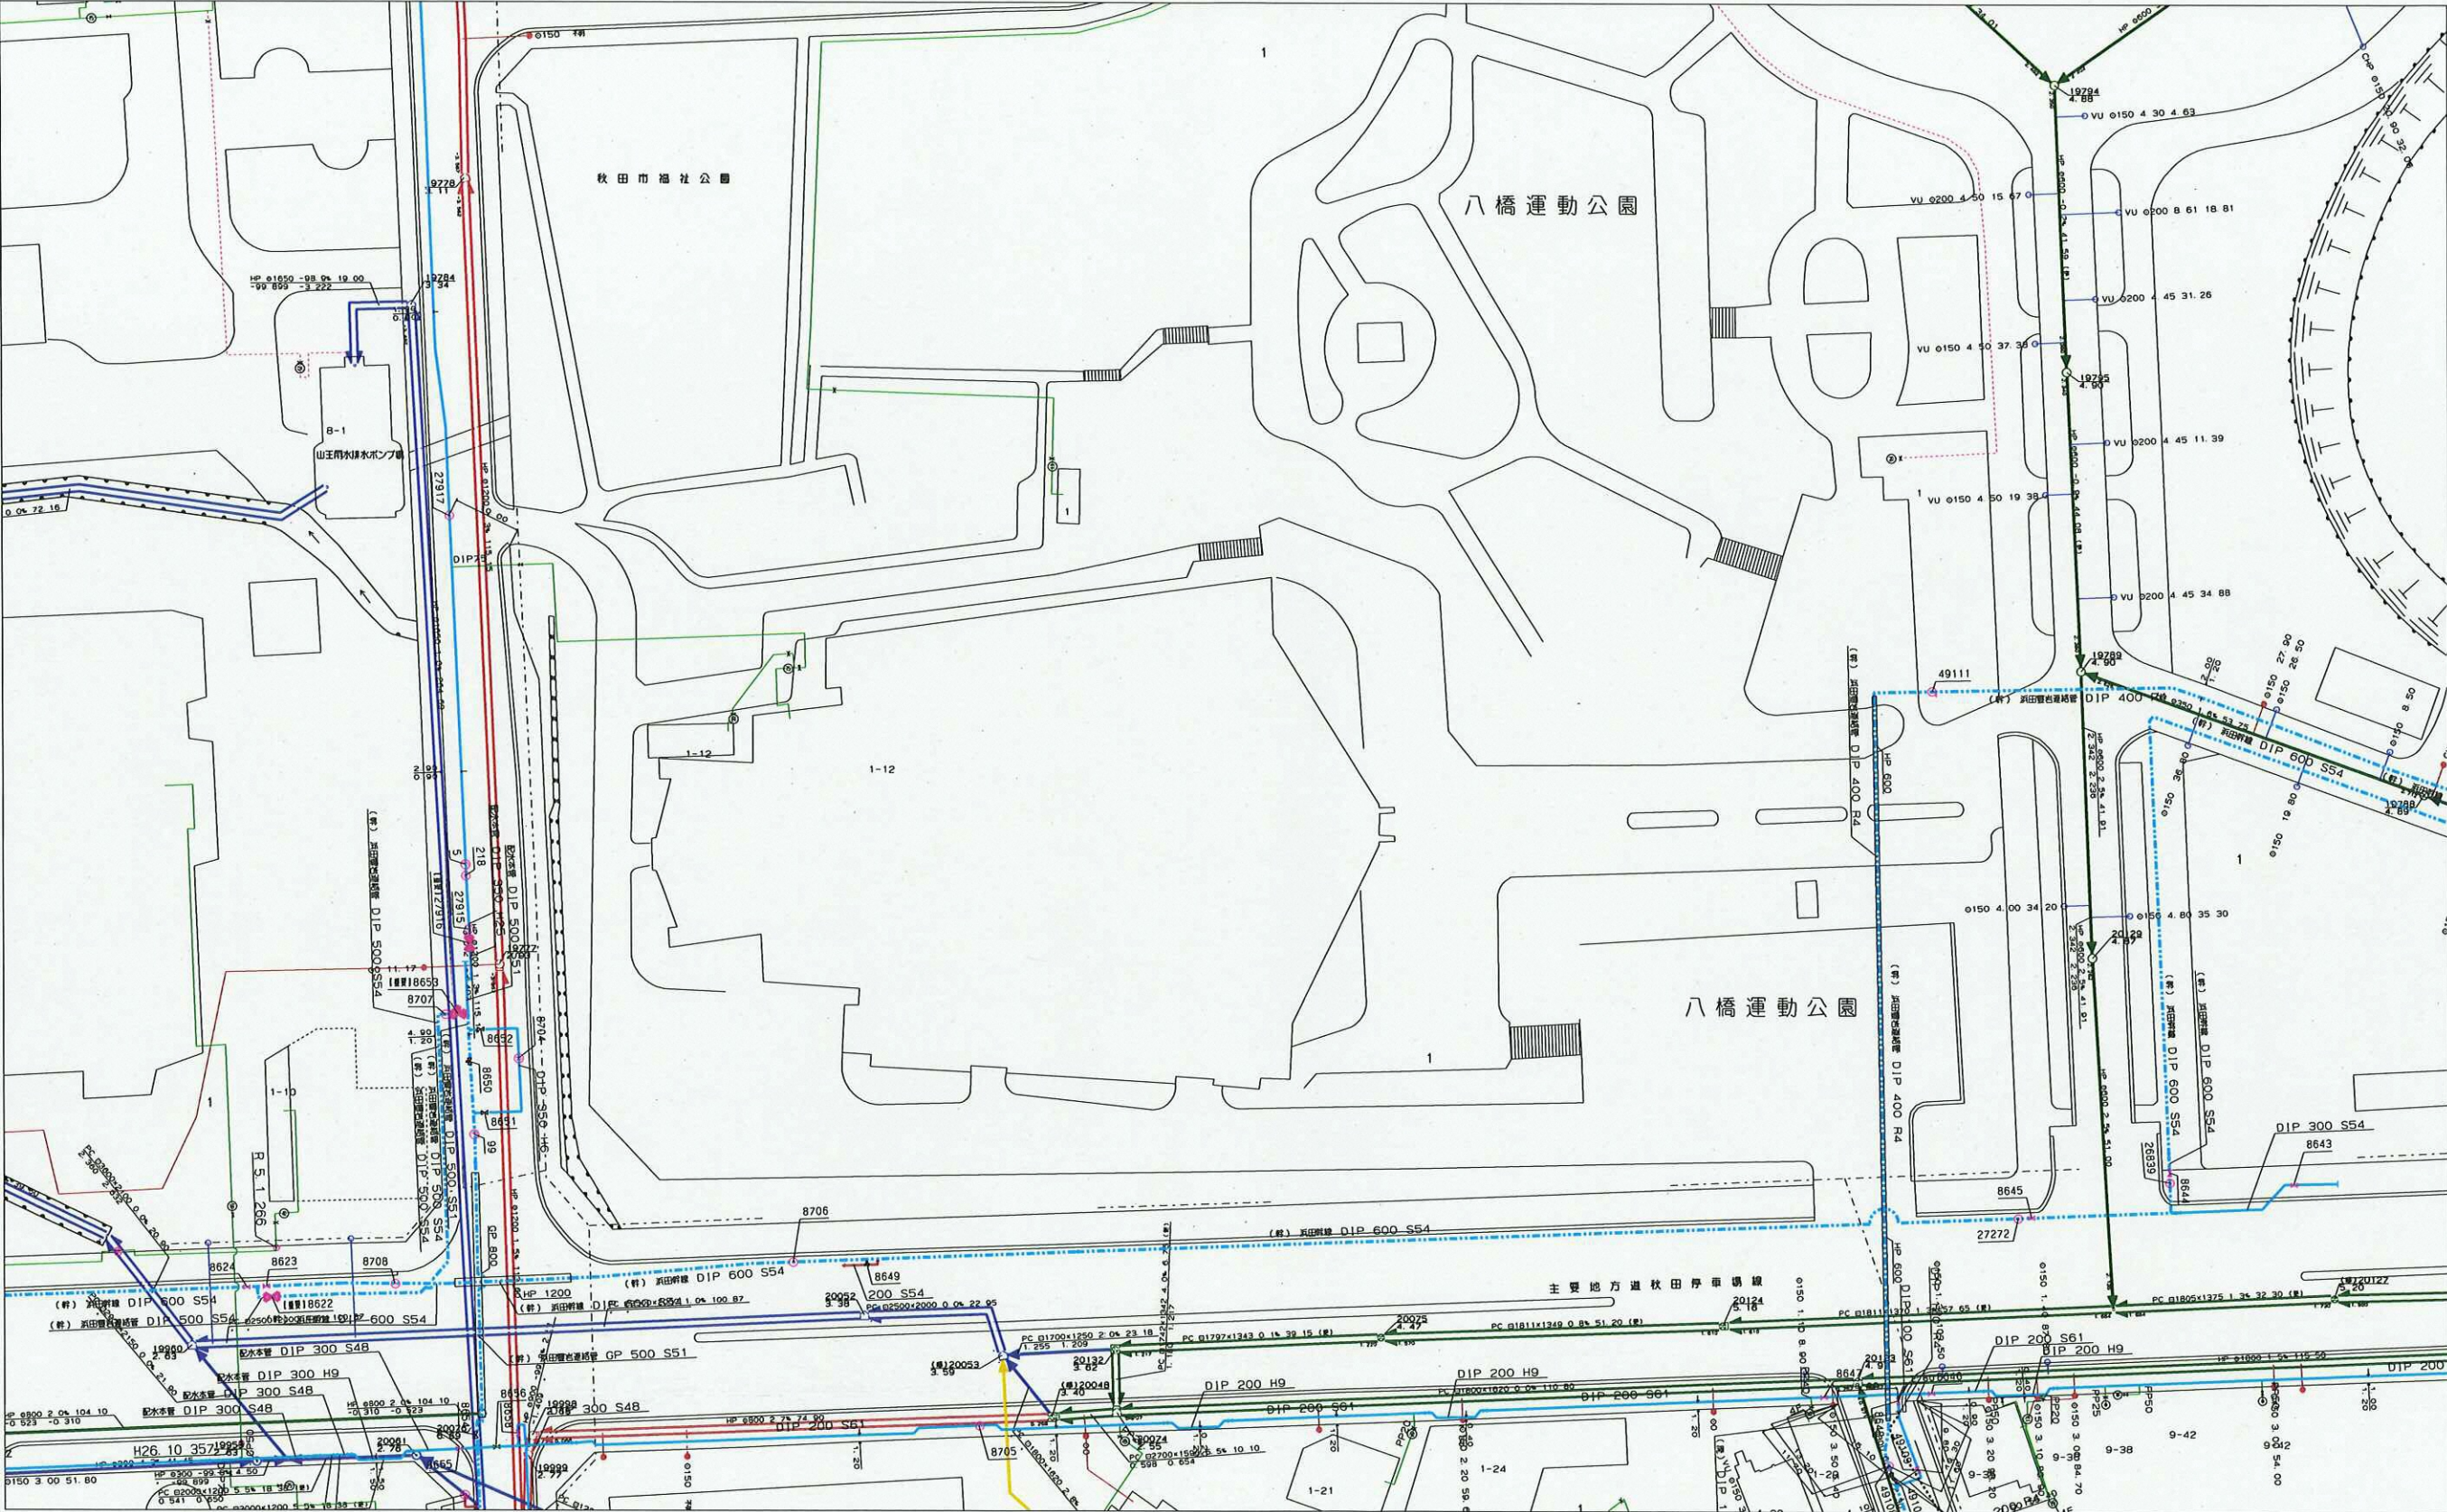

縮尺 1/1000



302842


「この地図の作成に当たっては、国土地理院長の承認を得て、
同院発行の数値地図200000（海岸線・行政界）、
数値地図2500（空間データ基盤）及び
数値地図50mメッシュ（標高）を使用したものである。
（承認番号 平15総使、第158号）」

図面出力年月日 23.12.07

302831


箇所図No.1810-2

※必ずお読みください。
この図面は、管路情報等を証明するものではありませんので、
参考としてご利用ください。
引込み管の調査等は、必ず現地を確認してください。

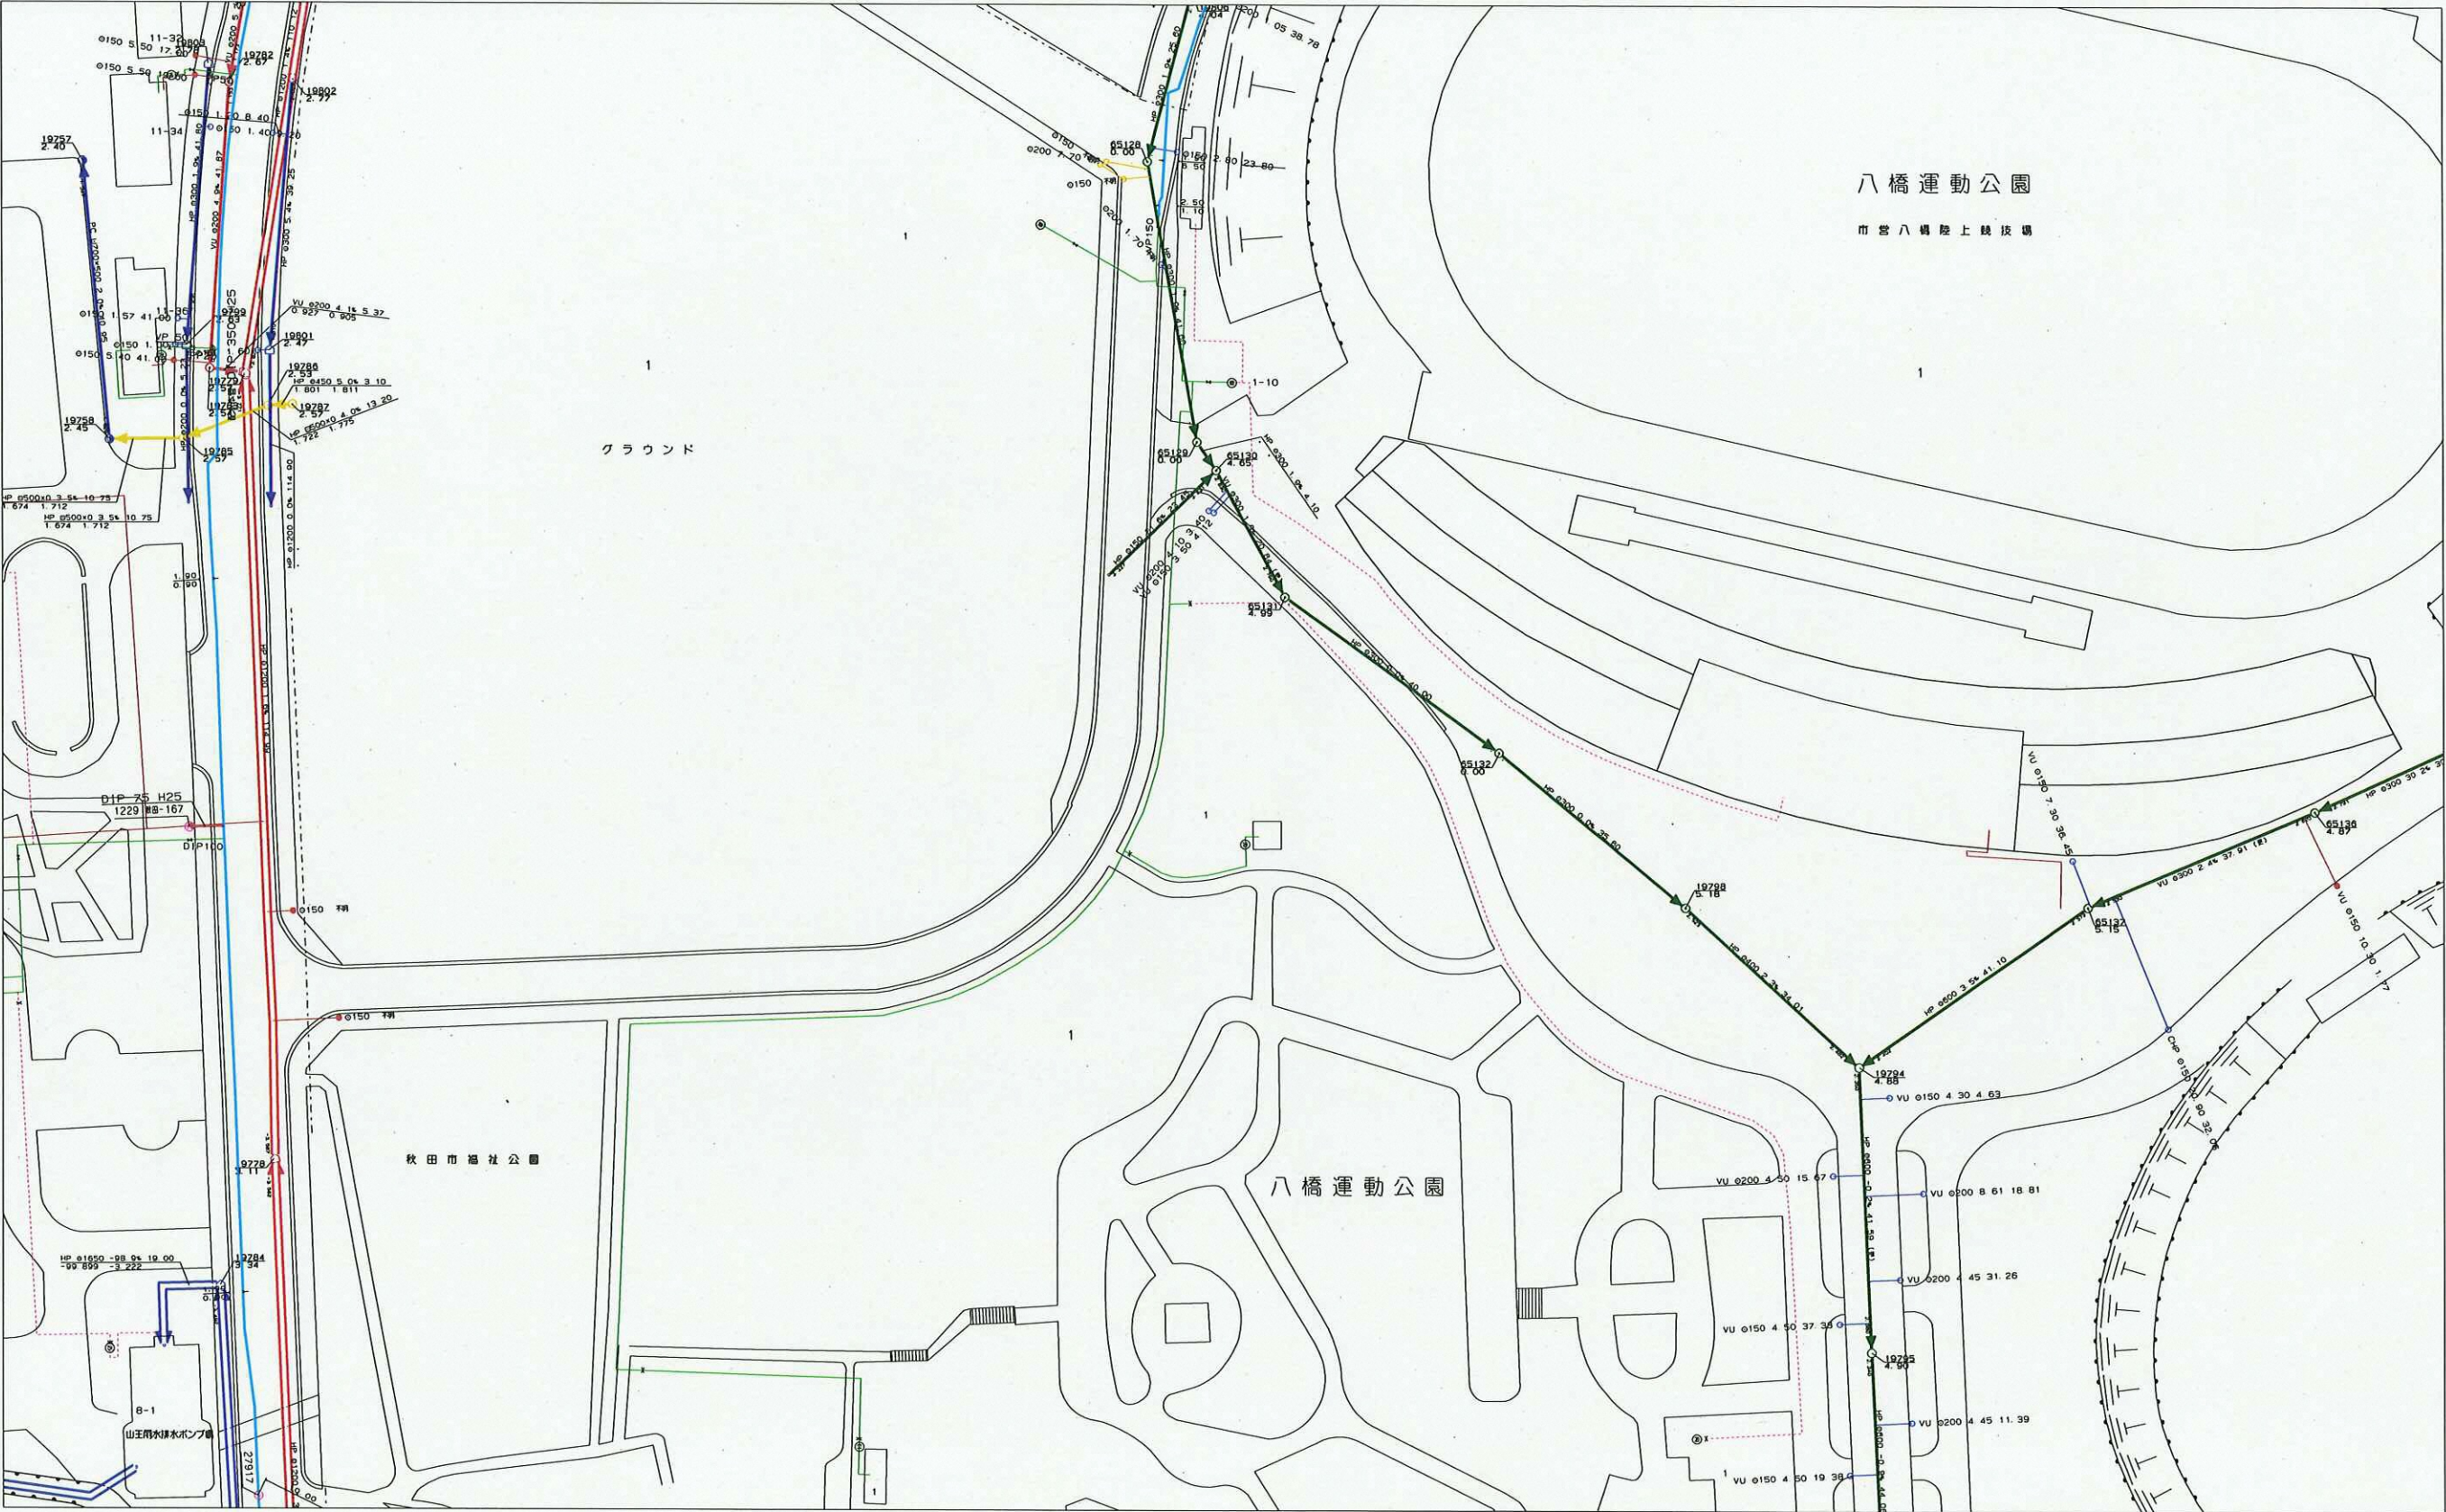

縮尺 1/1000

302832

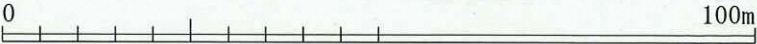


「この地図の作成に当たっては、国土地理院長の承認を得て、
同院発行の数値地図200000（海岸線・行政界）、
数値地図2500（空間データ基盤）及び
数値地図50mメッシュ（標高）を使用したものである。
（承認番号 平15総使、第158号）」

図面出力年月日 23.12.07


302822

箇所図No.1810-3

※必ずお読みください。
この図面は、管路情報等を証明するものではありませんので、
参考としてご利用ください。
引込み管の調査等は、必ず現地を確認してください。

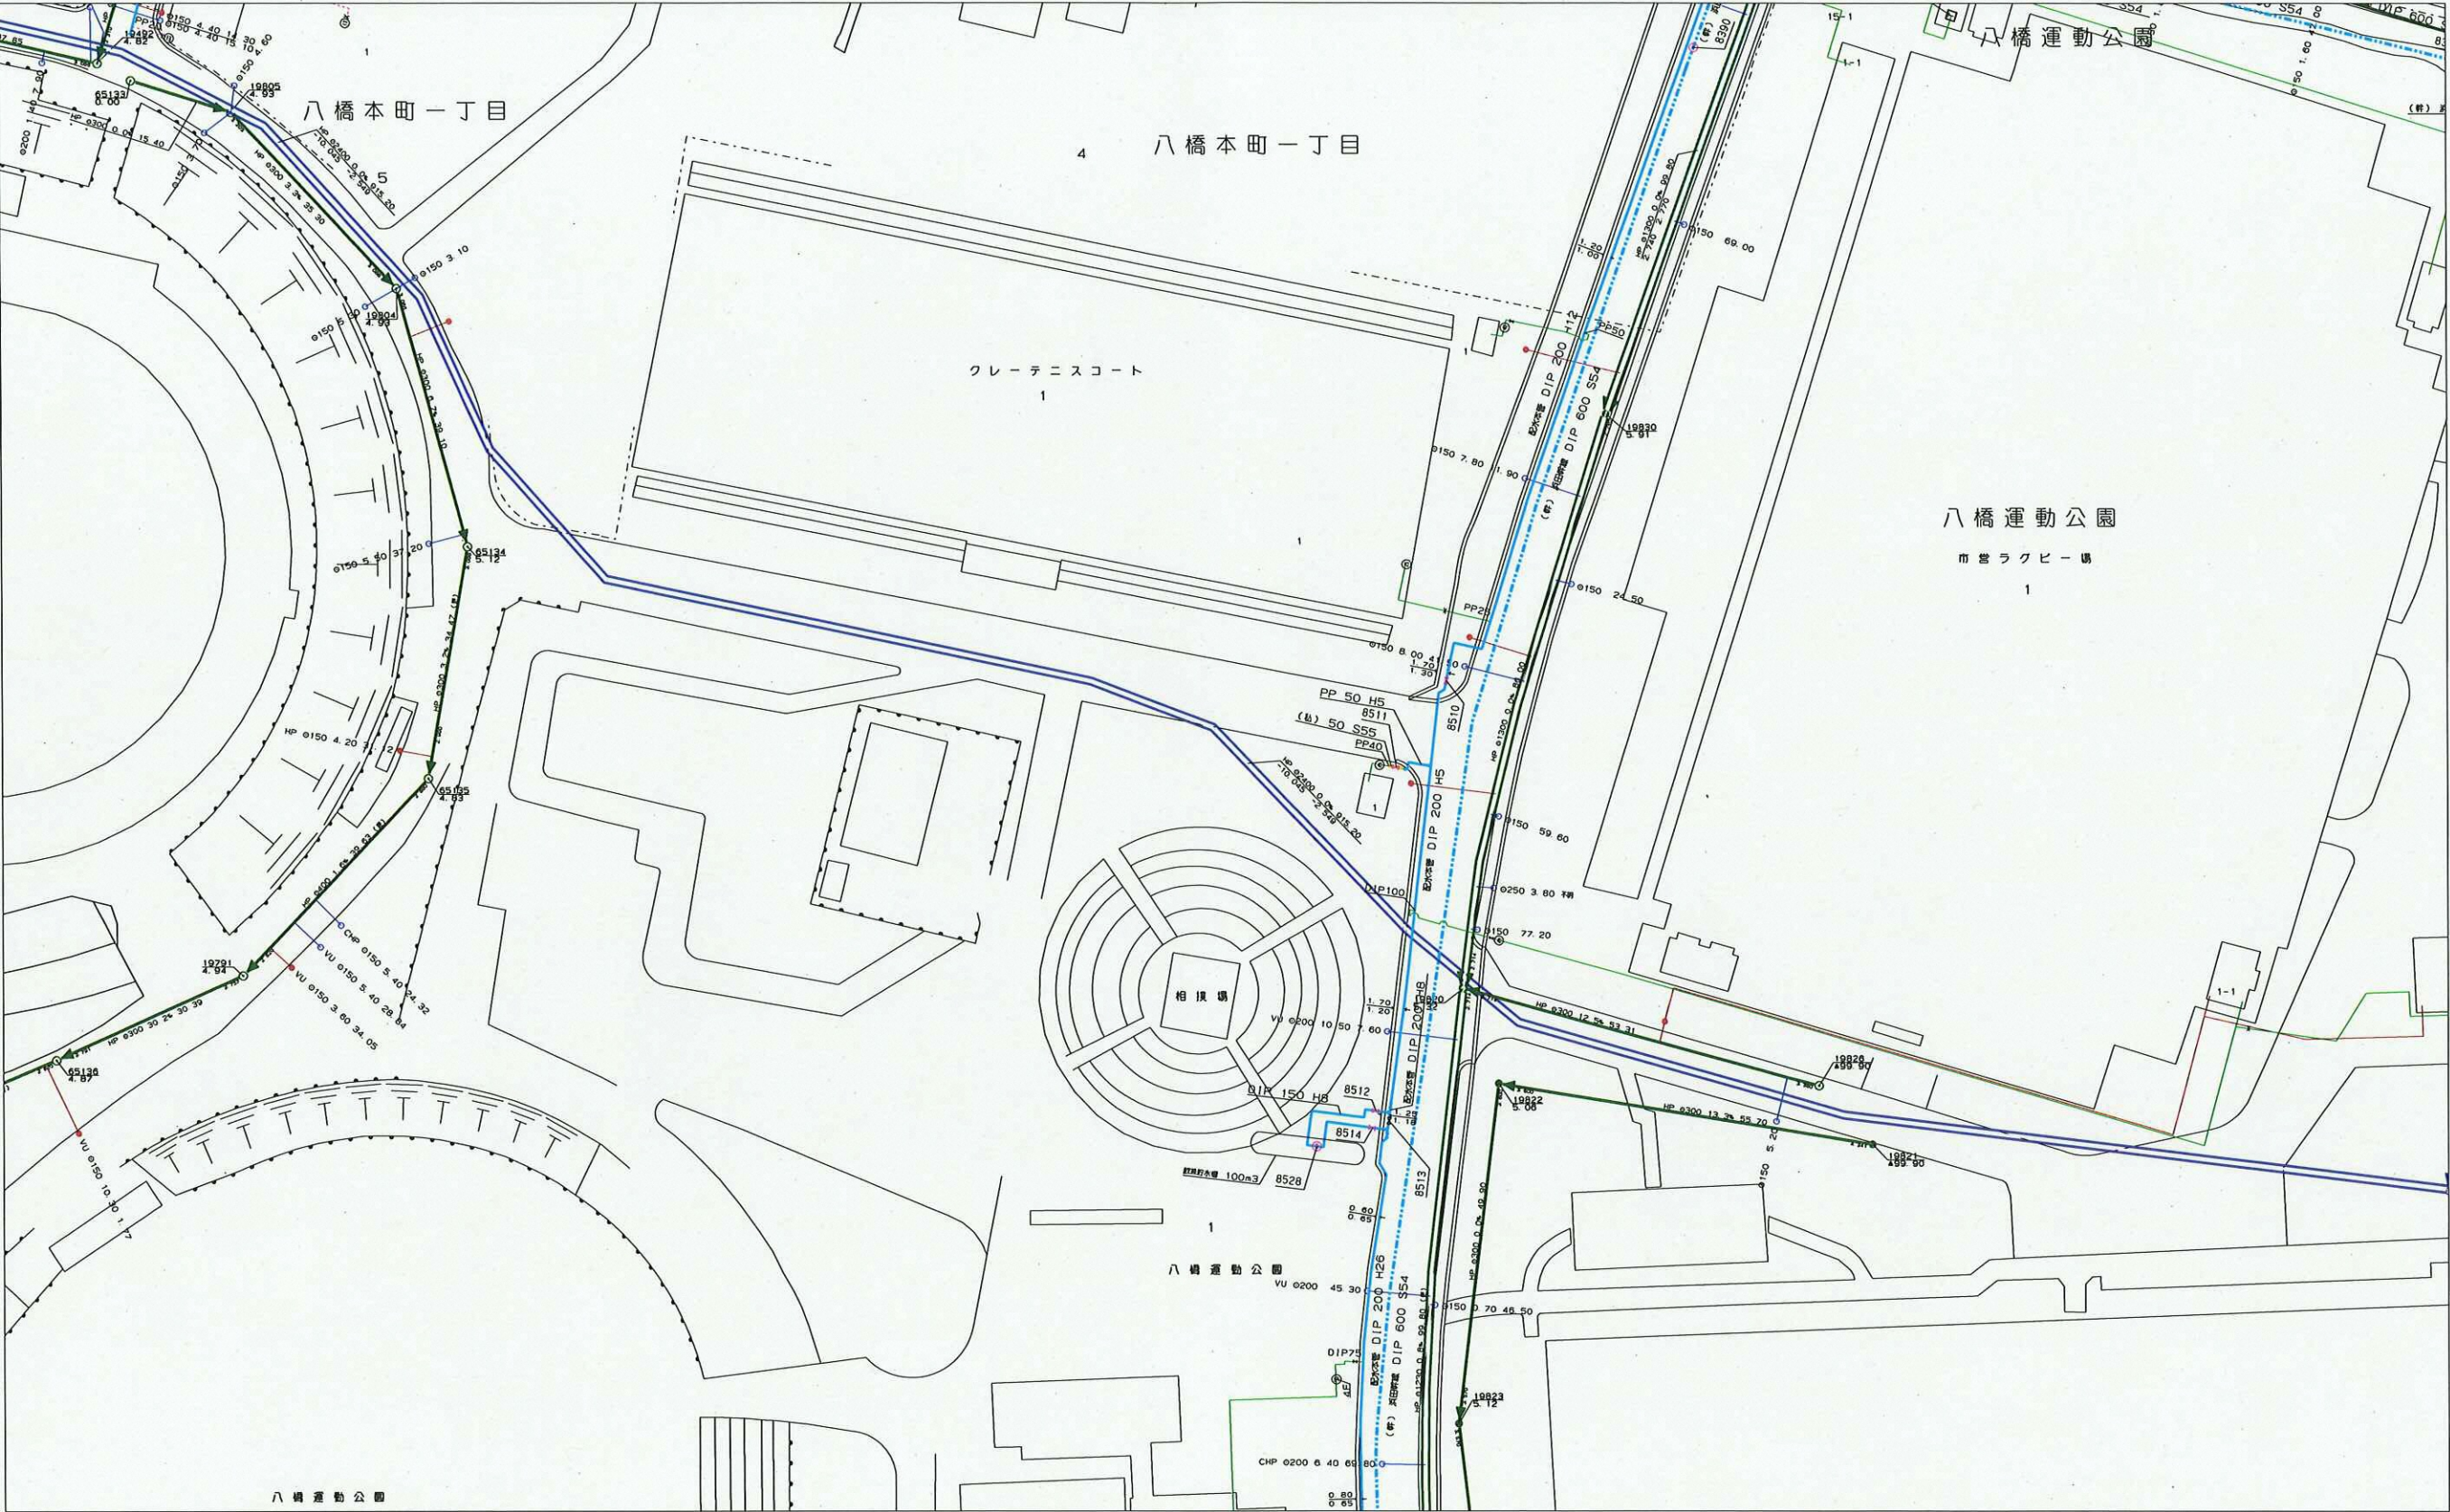

縮尺 1/1000

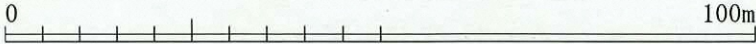

302833







「この地図の作成に当たっては、国土地理院長の承認を得て、
同院発行の数値地図200000（海岸線・行政界）、
数値地図2500（空間データ基盤）及び
数値地図50mメッシュ（標高）を使用したものである。
（承認番号 平15総使、第158号）」

配管詳細図(3) S=FREE

A-2空気弁設置工
φ75 1基

給水管連絡標準図 S=FREE




A工区配水管布設工
DIPφ400 L=1,100.2m

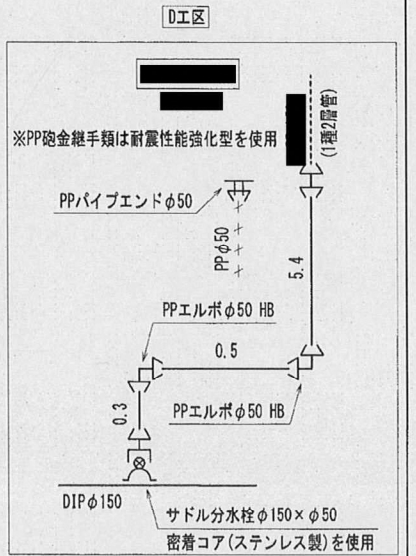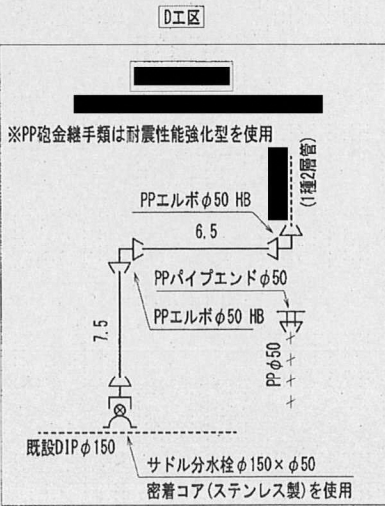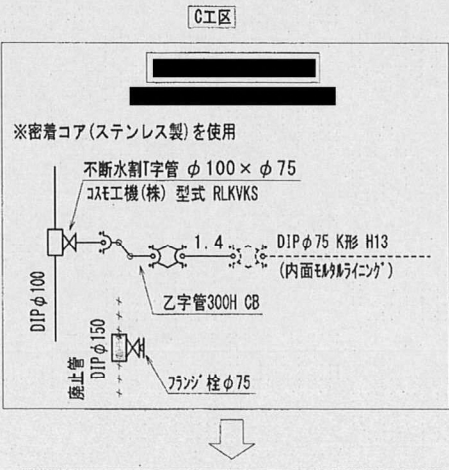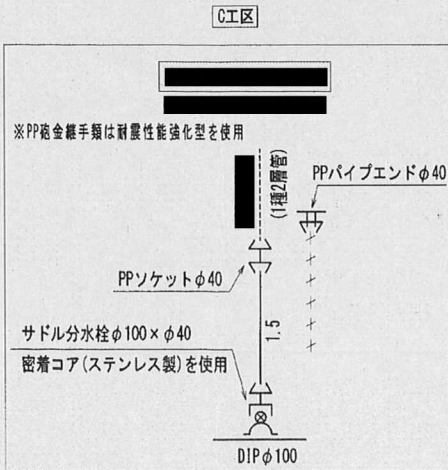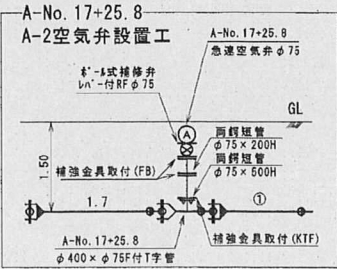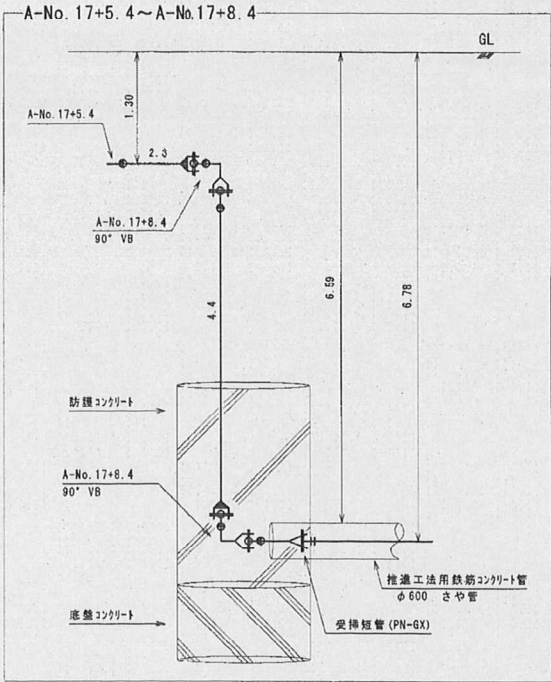




配管詳細図

8/17



A-1空気弁設置工
φ75 1基

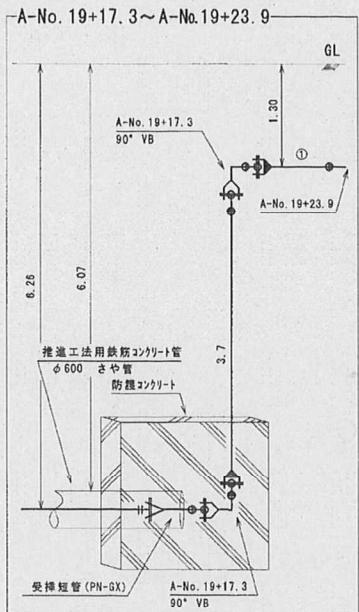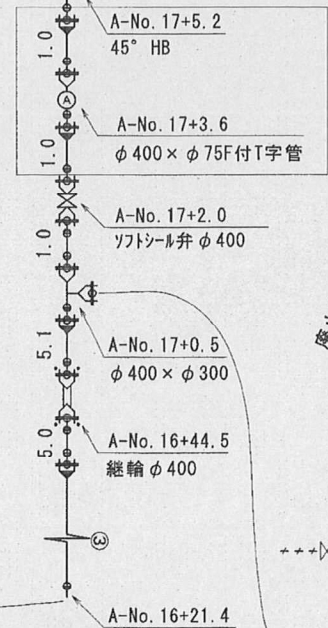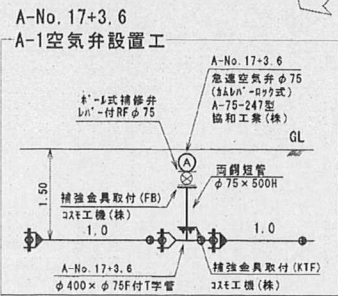

A-2配水管連絡工
φ400 × φ100 L=15.5m

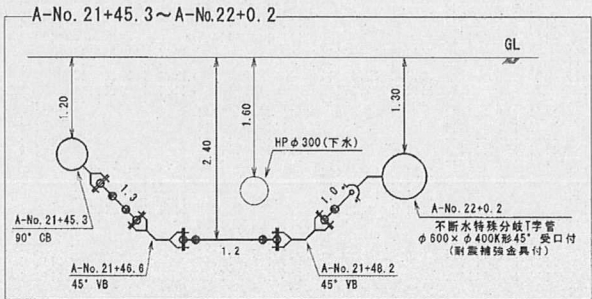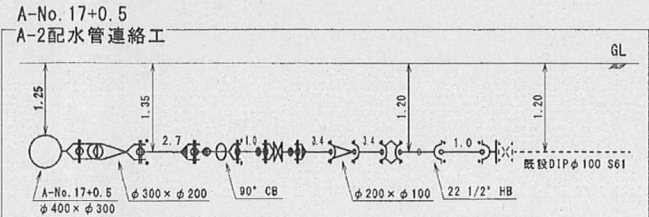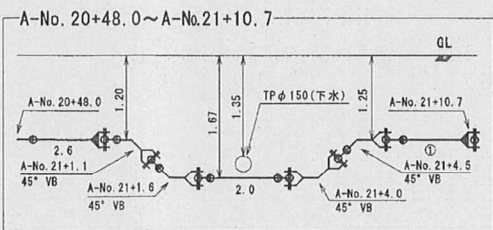

A-2'レイン設置工
φ75 1箇所

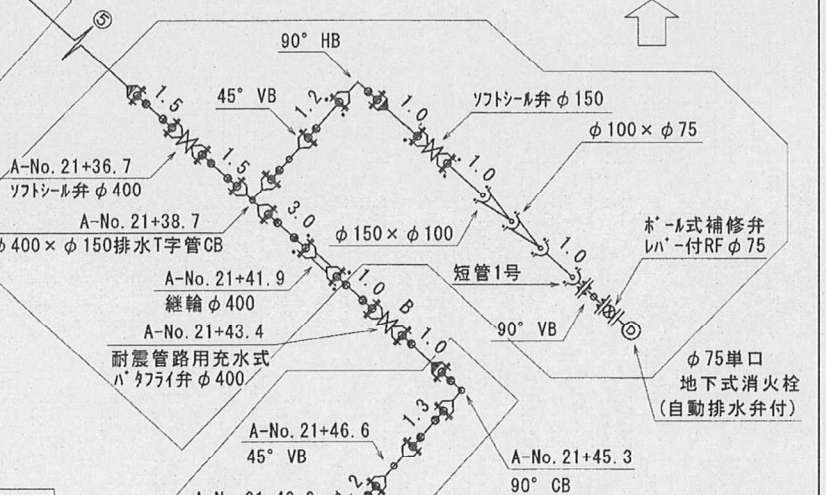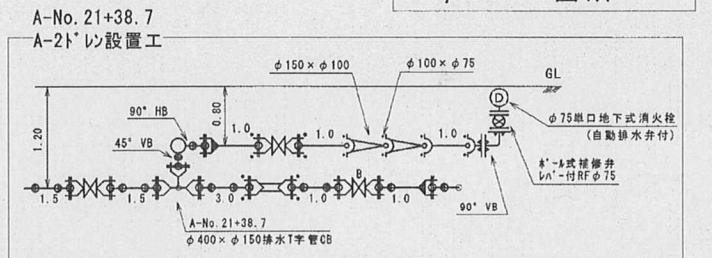


10132-6

完成図


工事名	浜田豊岩連絡管配水管整備工事その3
工事箇所	山王六丁目地内ほか
図名	配管詳細図(3)・配管詳細断面図 給水管連絡標準図
縮尺	S=FREE
完成年月	令和4年12月
図番	6/17
受注者	山岡・渡部・清三建設株式会社

- ※ φ400のGX形挿口加工箇所は、1種管を使用。
- ※ ○数字は、直管本数をあらわす。
- ※ 配水管の錆鉄部分の防食にポリエチレンスリーブを使用。


A工区推進工詳細平面図
S=1/40

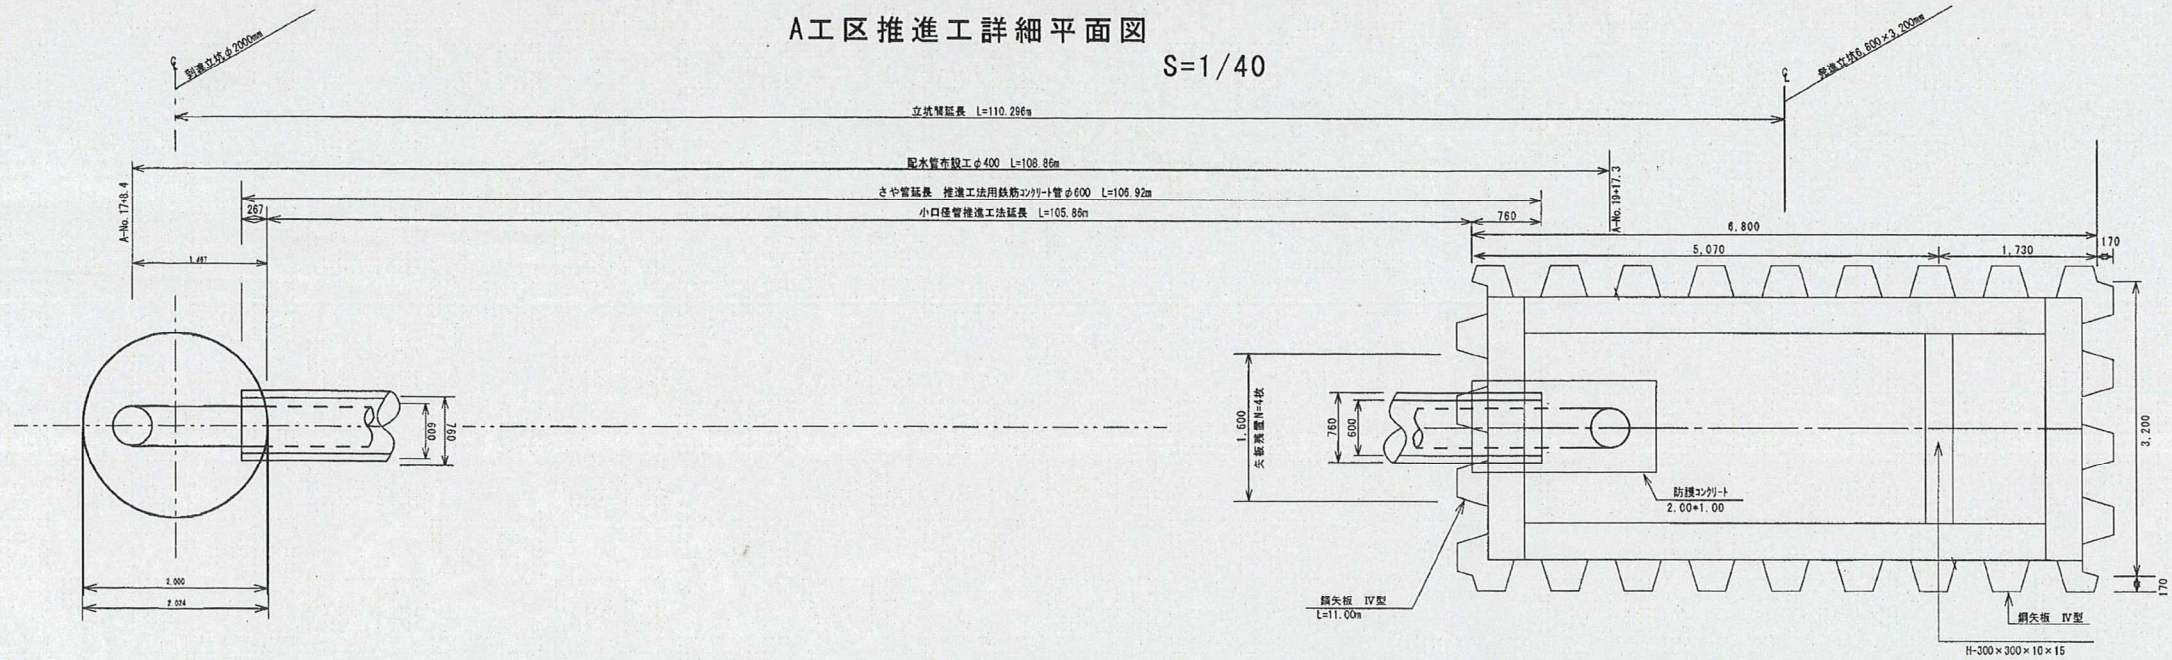

A工区推進工詳細断面図
S=1/40

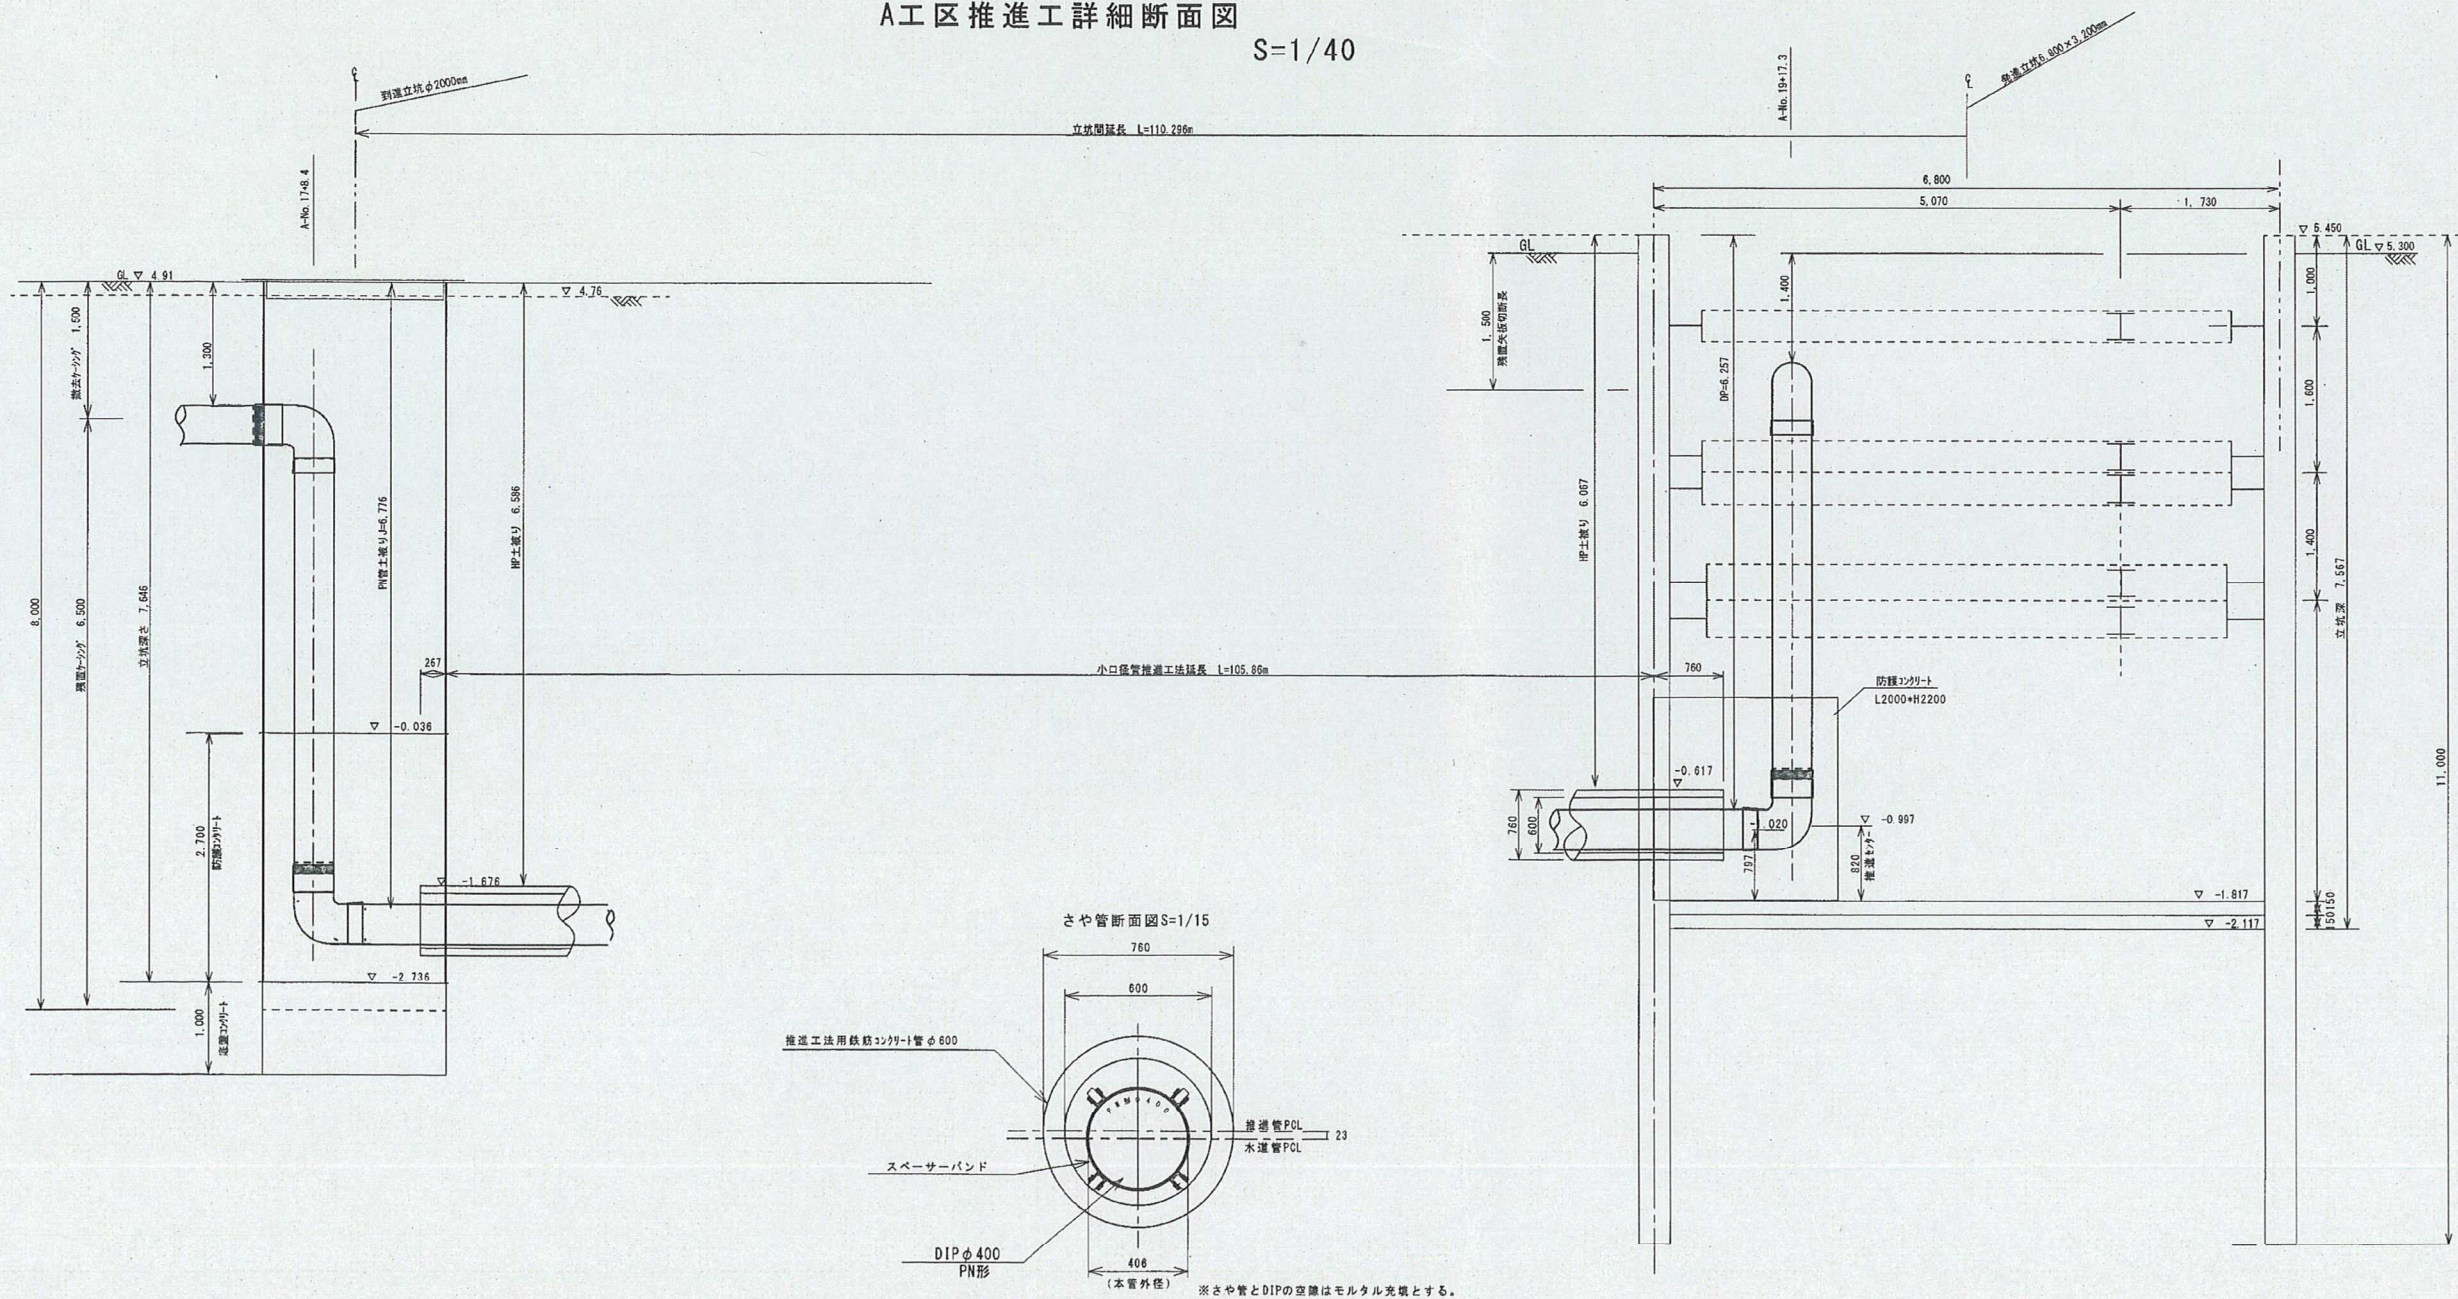


到達立坑防護コンクリート詳細断面図

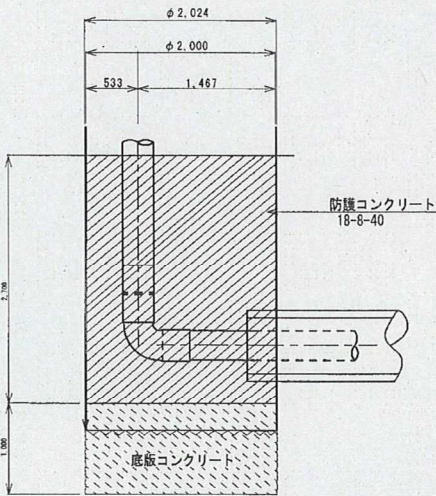

10132-13		完成図	
工事名	浜田豊岩連絡管配水管整備工事その3		
工事箇所	山王六丁目地内ほか		
図名	推進詳細平面図・断面図 発進・到達立坑仮設図		
縮尺	S=1/40, 1/15		
完成年月	令和4年12月	図番	13/17
受注者	山岡・渡部・清三屋 特定建設工事共同企業体		


詳細図

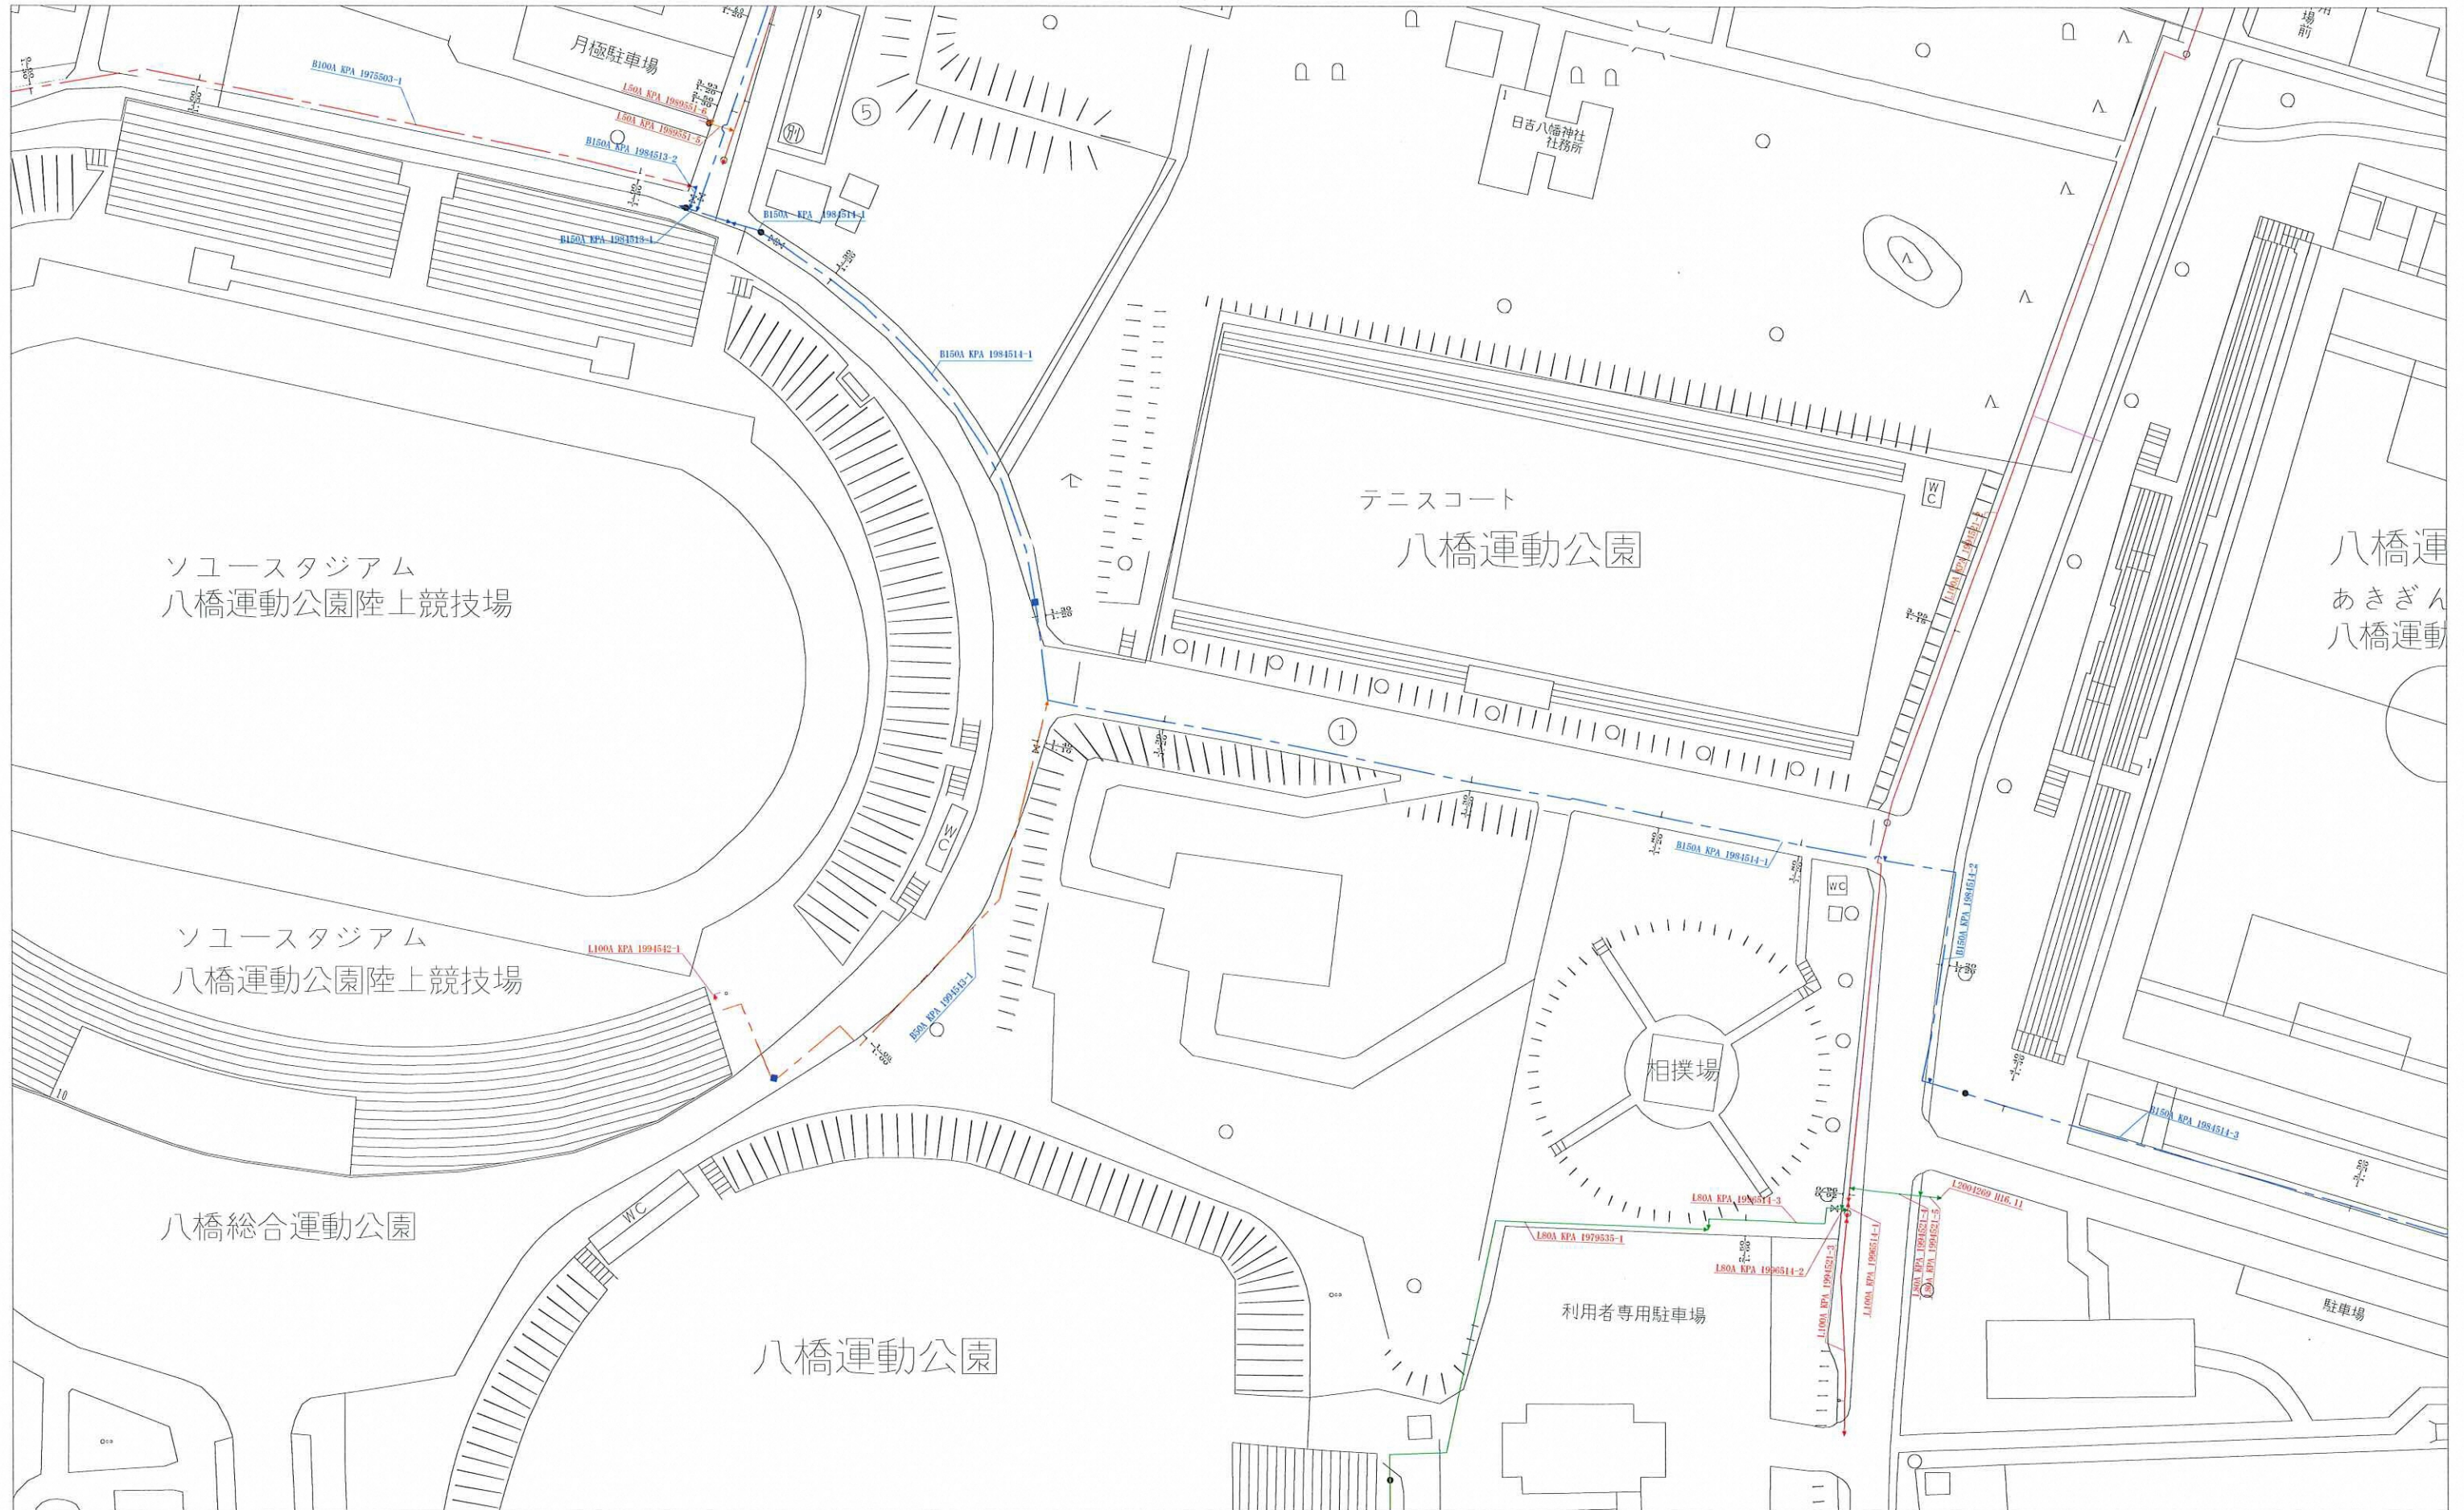

ご注意 ①導管の取替や新規埋設工事により、導管埋設状況が変わっている場合があります。
②導管埋設位置の表示は参考値です。道路掘削工事着手前に、必ず詳細協議をお願い致します。


Z22KD 第1239号

この現況図は、秋田市スポーツ振興課からの情報を元に、県が概略を作成したものであり、詳細な位置を示したものではない。この現況図と現状が異なる場合は、現状を正として、秋田市との協議及び現地調査をした上で計画すること。

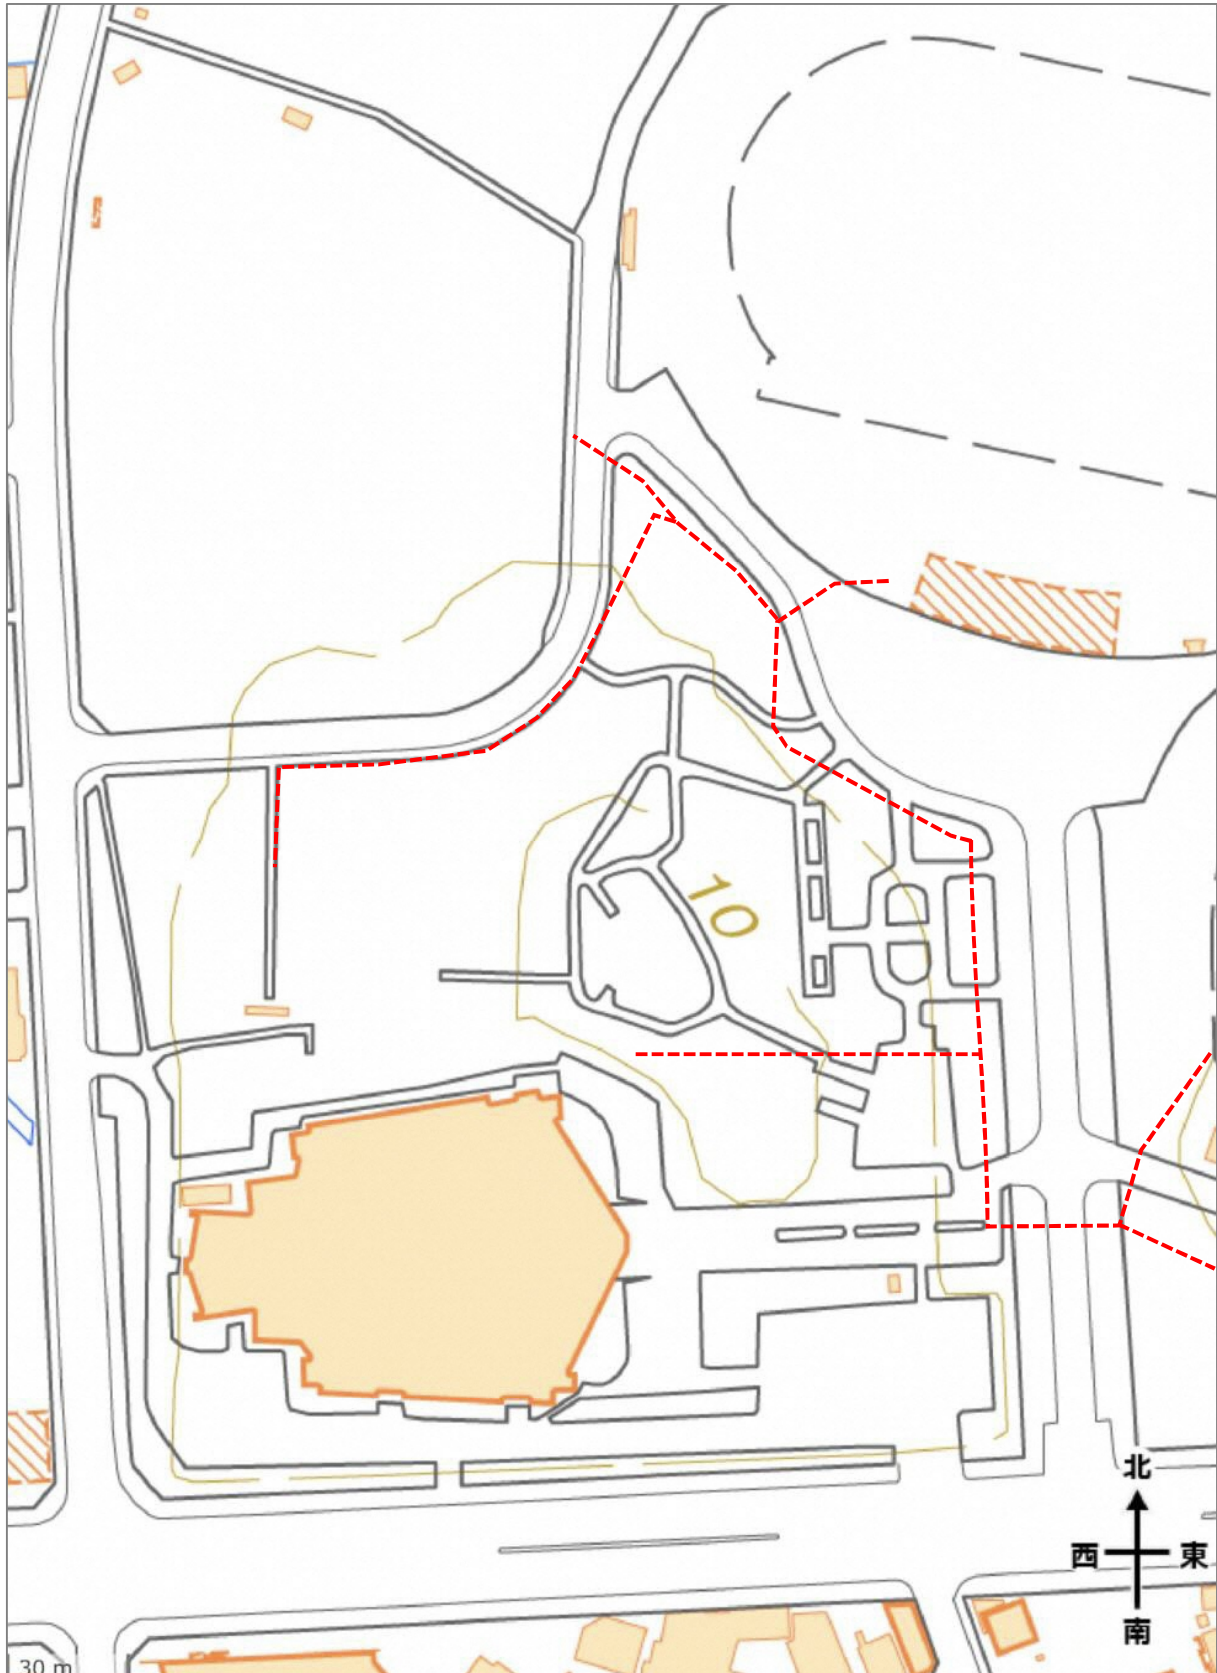

※地理院地図を加工して作成

秋田市スポーツ振興課からの情報を参考として示す。

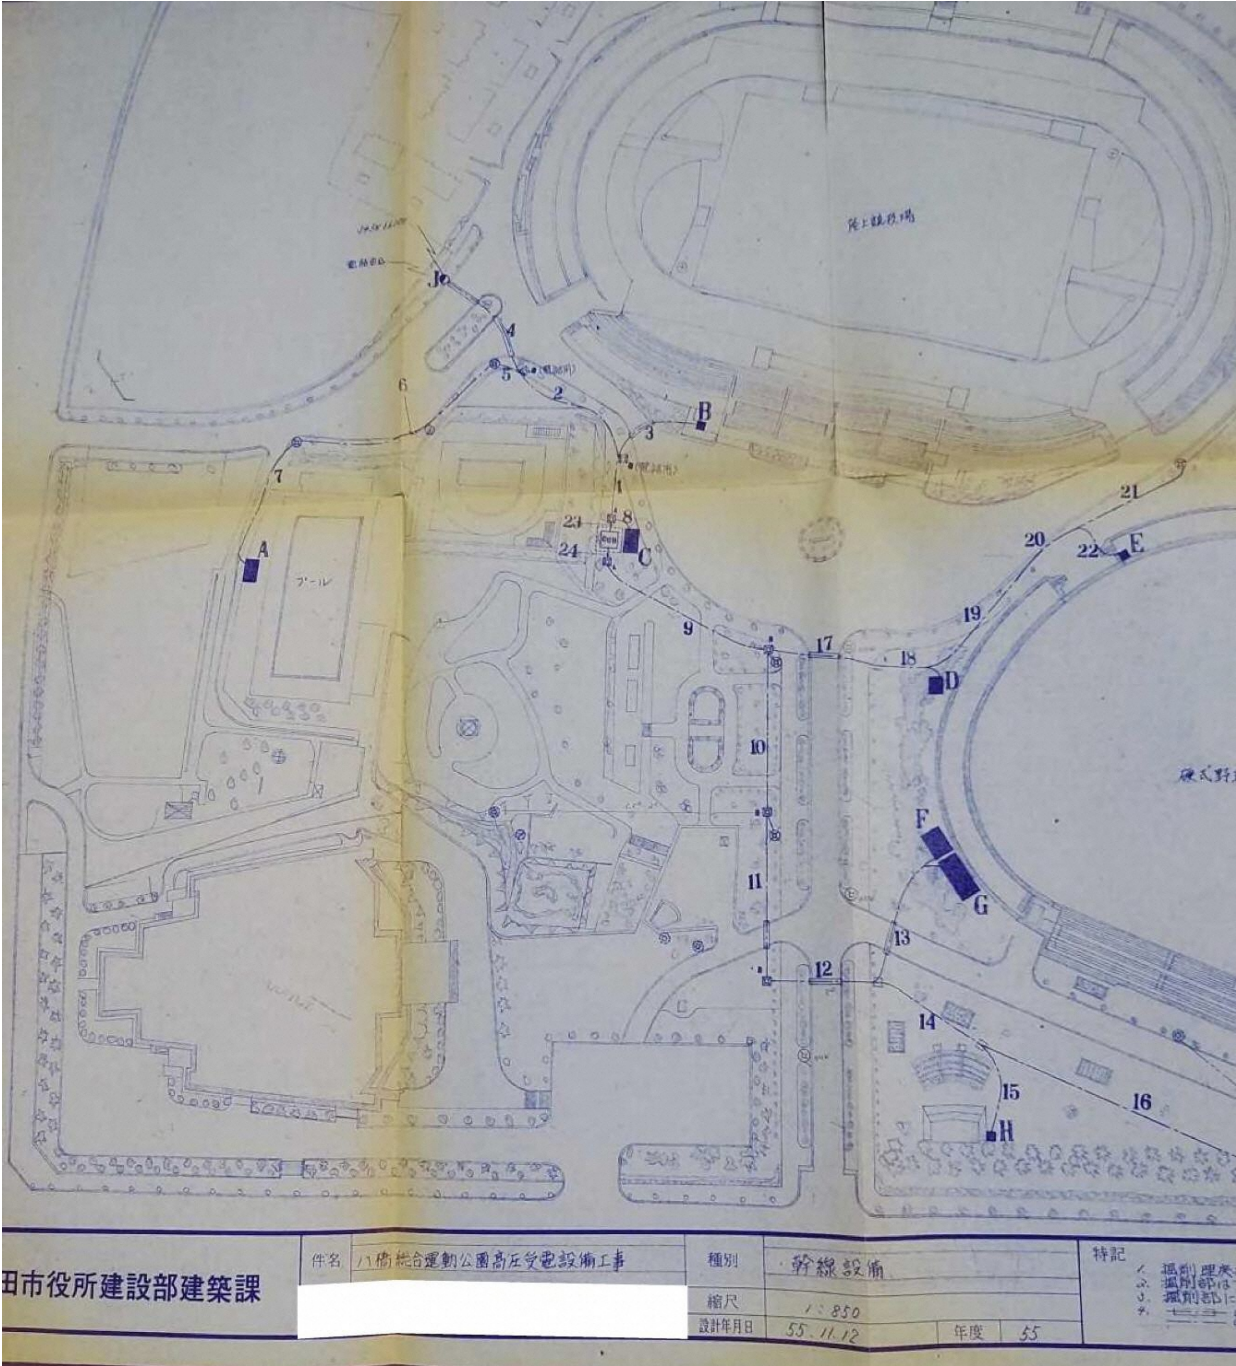


秋田市スポーツ振興課からの情報を参考として示す。

ケーブル埋設	
1	MAZVCV6KV38°x3C 3φ3W (高圧引込), MAZVCV38°x3C 1φ3W (競技場) * CV80°x3C 1φ3W (7-IL), MAZVCV35°x2C 1φ2W (漏電警報) * CV80°x3C 3φ3W (7-IL), FP14°x3C 3φ3W (消火栓) FP30φ, MAZCV35°x2C 1φ2W (外灯)
2	MAZVCV6KV38°x3C 3φ3W (高圧引込), MAZVCV80°x3C 1φ3W (7-IL) * CV5.5°x2C 1φ2W (外灯), MAZVCV80°x3C 3φ3W (7-IL), -G FP30φ (電話)
3	MAZVCV38°x3C 1φ3W (競技場), FP14°x3C 3φ3W (消火栓) FP30φ * CV3.5°x2C 1φ2W (漏電警報), -G FP30φ (電話)
4	MAZVCV6KV38°x3C 3φ3W (高圧引込), -G FP30φ (電話)
5	MAZVCV80°x3C 1φ3W (7-IL), MAZVCV35°x2C (外灯) * CV80°x3C 3φ3W (7-IL)
6	MAZVCV80°x3C 1φ3W (7-IL) * CV80°x3C 3φ3W (7-IL), MAZVCV35°x2C (外灯)
7	MAZVCV80°x3C 1φ3W (7-IL) * CV80°x3C 3φ3W (7-IL)
8	MAZVCV14°x3C 1φ3W (売店) * CV3.5°x2C 3φ3W (売店)
9	MAZVCV22°x2C 1φ2W (スコアボード), MAZVCV30°x3C 1φ3W (売店), MAZVCV14°x2C 1φ2W (外灯, 便所) * CV30°x3C 1φ3W (野球場), * CV30°x3C 1φ3W (売店), -G FP30φ * CV30°x2C 1φ3W (野球場)
10	MAZVCV80°x3C 1φ3W (野球場), MAZVCV30°x3C 1φ3W (売店), MAZVCV14°x2C 1φ2W (外灯) * CV30°x3C 1φ3W (野球場), * CV30°x3C 1φ3W (売店), -G FP30φ
11	MAZVCV80°x3C 1φ3W (野球場), MAZVCV30°x3C 1φ3W (売店), MAZVCV8°x2C 1φ2W (外灯) * CV30°x3C 1φ3W (野球場), * CV30°x3C 1φ3W (売店), -G FP30φ
12	MAZVCV80°x3C 1φ3W (野球場), MAZVCV30°x3C 1φ3W (売店), MAZVCV8°x2C 1φ2W (外灯) * CV30°x3C 1φ3W (野球場), * CV30°x3C 1φ3W (売店)
13	MAZVCV30°x3C 1φ3W (売店) * CV30°x3C 1φ3W (売店)
14	MAZVCV80°x3C 1φ3W (野球場), MAZVCV35°x2C 1φ2W (外灯) * CV30°x3C 1φ3W (野球場)
15	MAZVCV30°x3C 1φ3W (野球場)
16	MAZVCV80°x3C 1φ3W (野球場) * CV35°x2C 1φ2W (外灯)
17	MAZVCV22°x2C 1φ2W (スコアボード), * CV35°x2C 1φ2W (外灯, 便所)
18	MAZVCV22°x2C 1φ2W (スコアボード), MAZVCV25°x2C 1φ2W (便所) * CV35°x2C 1φ2W (外灯)
19	MAZVCV22°x2C 1φ2W (スコアボード), * CV35°x2C 1φ2W (外灯)
20	MAZVCV22°x2C 1φ2W (スコアボード), * CV35°x2C 1φ2W (外灯)
21	MAZVCV25°x2C 1φ2W (外灯)
22	MAZVCV22°x2C 1φ2W (スコアボード)
23	CV6KV38°x3C 3φ3W PE54 (高圧引込), CV80°x3C 1φ3W PE42 (競技場), CV80°x3C 1φ3W PE70 (7-IL), FP14°x3C 3φ3W PE36 (消火) CV3.5°x2C 1φ2W PE22 (漏電警報), CV80°x3C 3φ3W PE70 (7-IL), -G PE54x2, -G PE28φ (WHM CUB7E/スレ取付) CV35°x2C 1φ2W PE22 (外灯)
24	CV22°x2C 1φ2W PE36 (スコアボード), CV30°x3C 1φ3W PE42 (売店), CV14°x2C 1φ2W PE2φ (外灯, 便所) CV80°x3C 1φ3W PE70 (野球場), CV30°x3C 1φ3W PE42 (売店), CV30°x3C 1φ3W PE42 (野球場) -G PE36x3, -G PE82

耐火電線

3
改/14

秋田市スポーツ振興課からの情報を参考として示す。

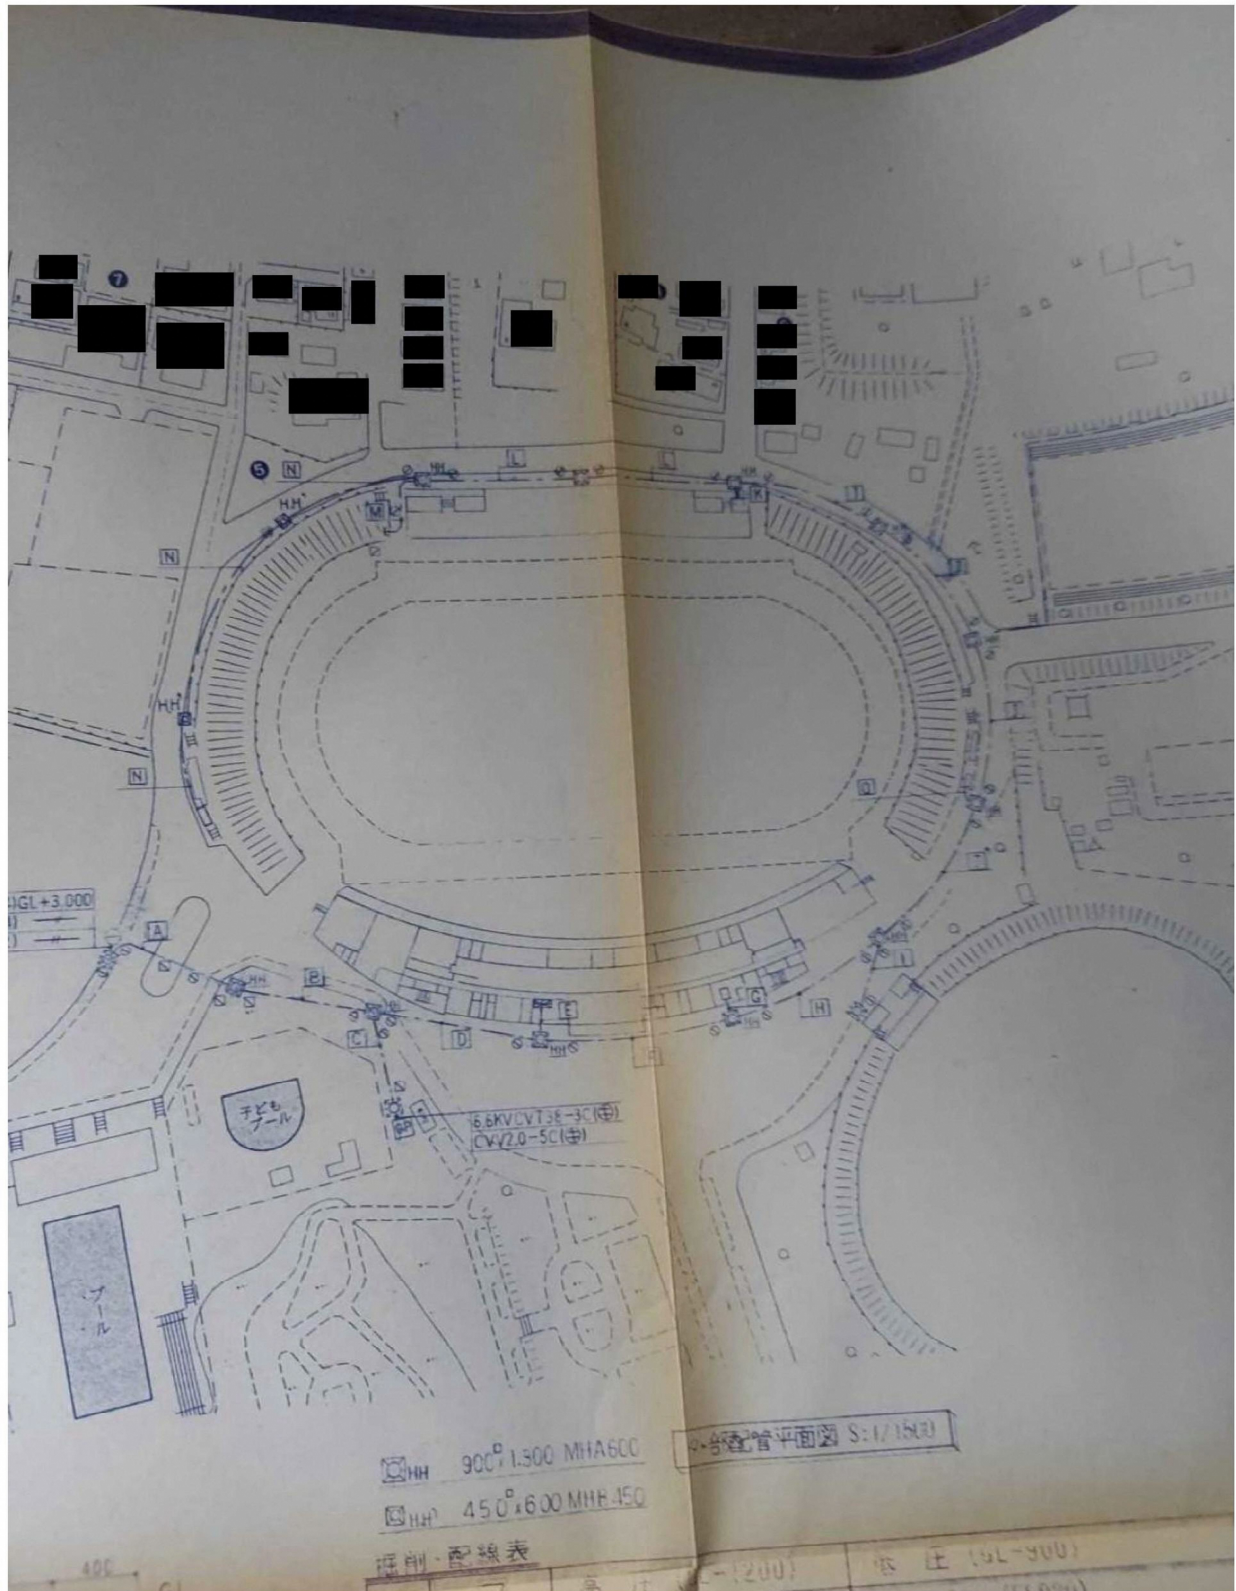

秋田市スポーツ振興課からの情報を参考として示す。

90C¹ 1.300 MHA600
450¹ 450¹ 600 MHA 150

埋設電線平面図 S:1/1500

掘削・配線表

	ア	高圧 (VL-1200)	低圧 (VL-500)	内 容・別注
[B]	500	6.6KV CVT60-3C (FEP100) ← (FEP100)	CV3.5-2C (FEP30) ← (FEP50)	(FEP50×2)
[C]	450	6.6KV CVT38-3C (FEP80)	CVV2.0-5C (FEP30) ← (FEP50)	(FEP30×2)
[D]	650	6.6KV CVT60-3C (FEP100) 6.6KV CVT38-3C (FEP80) ← (FEP100)	CV3.5-2C (FEP30) CVV2.0-5C (FEP30) ← (FEP50×2)	(FEP50×2)
[F]	650	6.6KV CVT60-3C (FEP100) 6.6KV CVT38-3C (FEP80) ← (FEP100)	CV3.5-2C (FEP30) CVV2.0-5C+CPEV1.2-3P(FEP50) ← (FEP50)(FEP30)	(FEP80×2) (FEP50×3) (FEP30)
[H]	600	← (FEP80×2)	CVT60-3C (FEP80) CVV2.0-5C+CPEV1.2-3P(FEP50) ← (FEP80×2)(FEP30)	(FEP80×2) (FEP50×3) (FEP30)
[L]	500	← (FEP80)	CV22-2C + CV8-2C(FEP50) ← (FEP80×2)(FEP40)	(FEP80×2) (FEP50×2)
[E]	—		CVV2.0-5C×2+CPEV1.2-3P(FEP50) ← (FEP50×2)	
[G]	—	6.6KV CVT60-3C (FEP100) 6.6KV CVT38-3C (FEP80) ← (FEP100)(FEP80×3)	CV3.5-2C (FEP30) CVT60-3C (FEP80) ← (FEP80×2)(FEP50×2)	
[J]	—	← (FEP80×2)	CVT60-3C + CV5.5-2C(FEP80) CVV2.0-5C+CPEV1.2-3P(FEP50) ← (FEP80×2)(FEP30)	(FEP80×2) (FEP50×3)
[K]	—		CVT60-3C (FEP80) CVV2.0-5C+CPEV1.2-3P(FEP50) ← (FEP80×2)(FEP30)	(FEP80×2) (FEP50×3)
[I]	—		CVT60-3C + CV5.5-2C(FEP80) CV22-2C + CV8-2C(FEP40) CVV2.0-5C+CPEV1.2-3P(FEP50) ← (FEP40)(FEP30)	(FEP80×2) (FEP50×3)
[M]	—		CV22-2C (FEP40) ← (FEP80×2)	(FEP30) (FEP80×2)
[N]	—		CV8-2C (FEP30)	
[O]	—		CV5.5-2C (FEP30)	

秋 田 市 建 設 部 建 築 課

件名 八橋陸上競技場大規模改造受入設備工事

図面番号 3


収ノ内 3

区分 E

特記
キュービクル以後は別途工事
ケーブルマット(10×20×10mm)1枚納入


6.6KV CVT60-3C(FEP100) 高圧
← (FEP100)
CV3.5-2C (FEP30) 低圧

現在設置されているGNSS固定点は、設置者である秋田市測量業協会が撤去を予定している。撤去時期は未定のため、必要に応じて秋田市測量業界に確認すること。



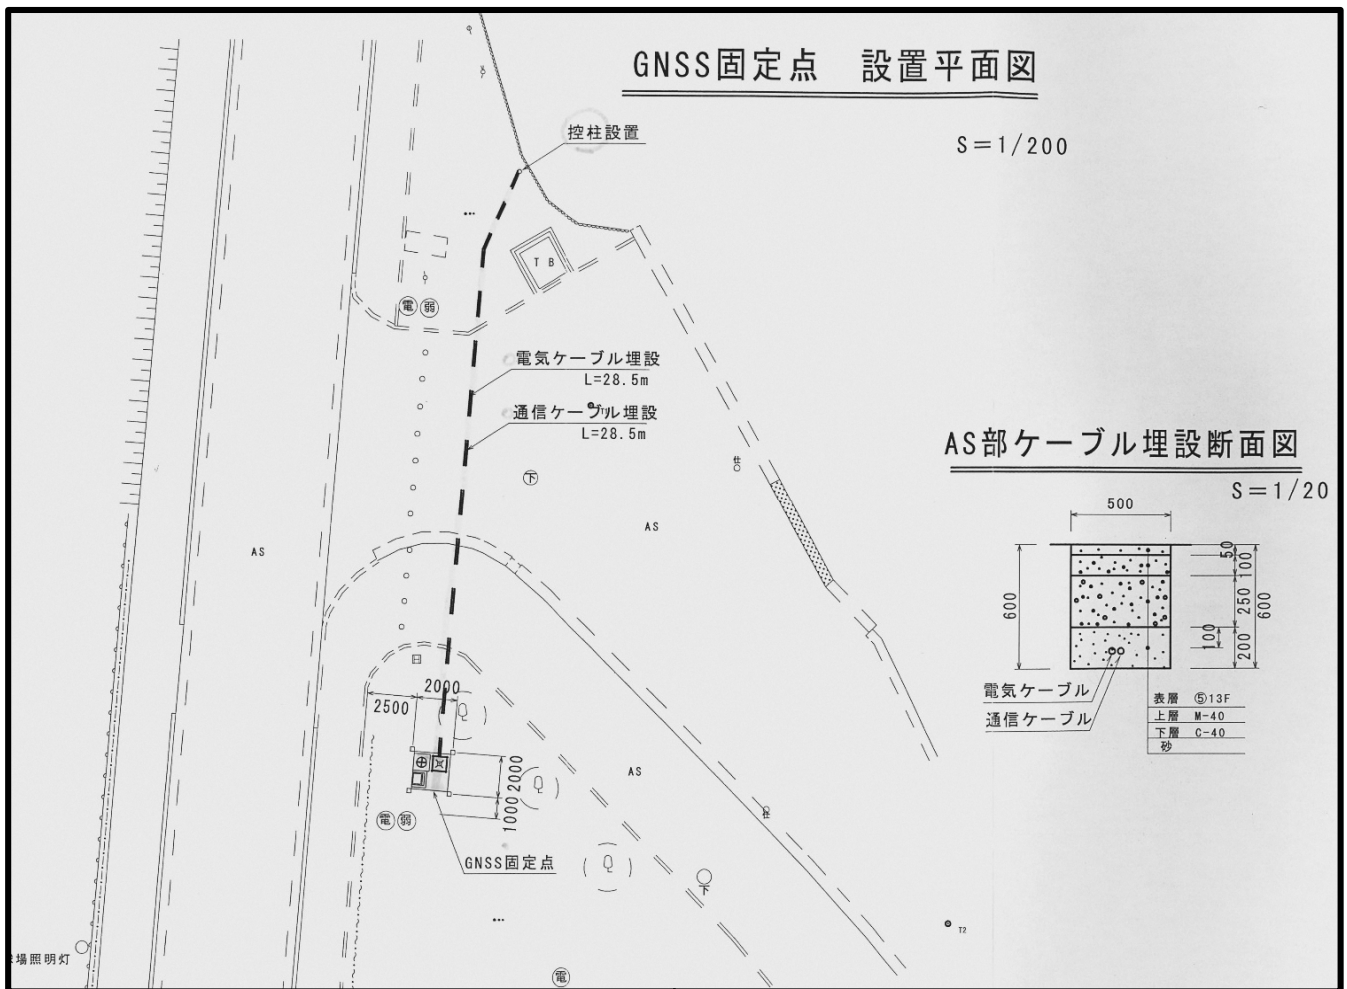


※地理院地図を加工して作成

路線名	(主)秋田 停車場線	区間	秋 田 市 9	図 番	葉 号	109	縮 尺	$S = \frac{1}{500}$	調 年 月 日	整 日	昭和57年 3月10日
-----	------------	----	---------	-----	-----	-----	-----	---------------------	---------	-----	-------------

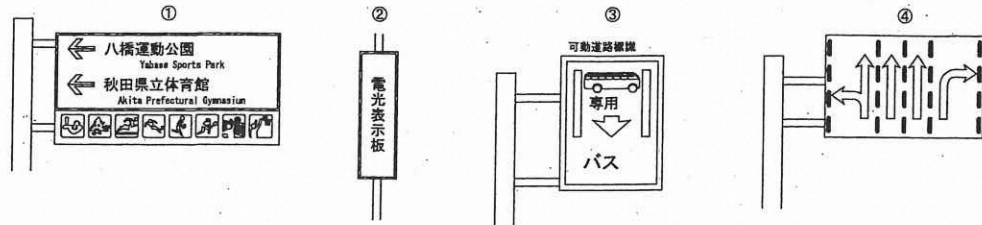

補 正
平成 7年 3月
平成 8年 3月
平成11年 3月
平成13年 3月23日
平成14年 3月22日
平成16年 3月30日
平成18年 3月20日(撤去)
平成20年 3月21日(撤去)
平成23年 2月25日(撤去)
平成24年12月21日(撤去)
平成25年 3月25日(撤去)
平成28年 2月28日(撤去)
平成30年 2月28日(撤去)
令和 2年 3月28日(撤去)

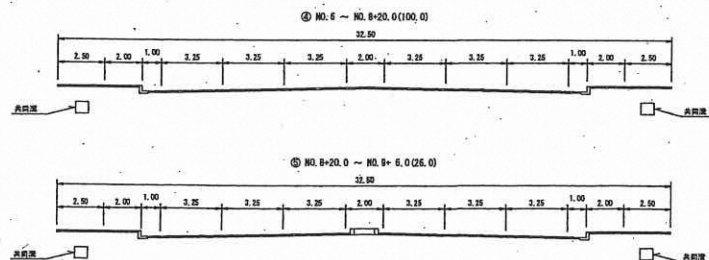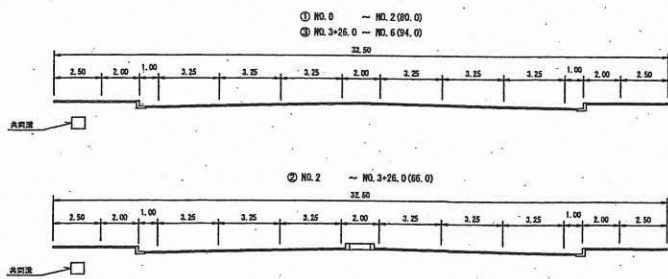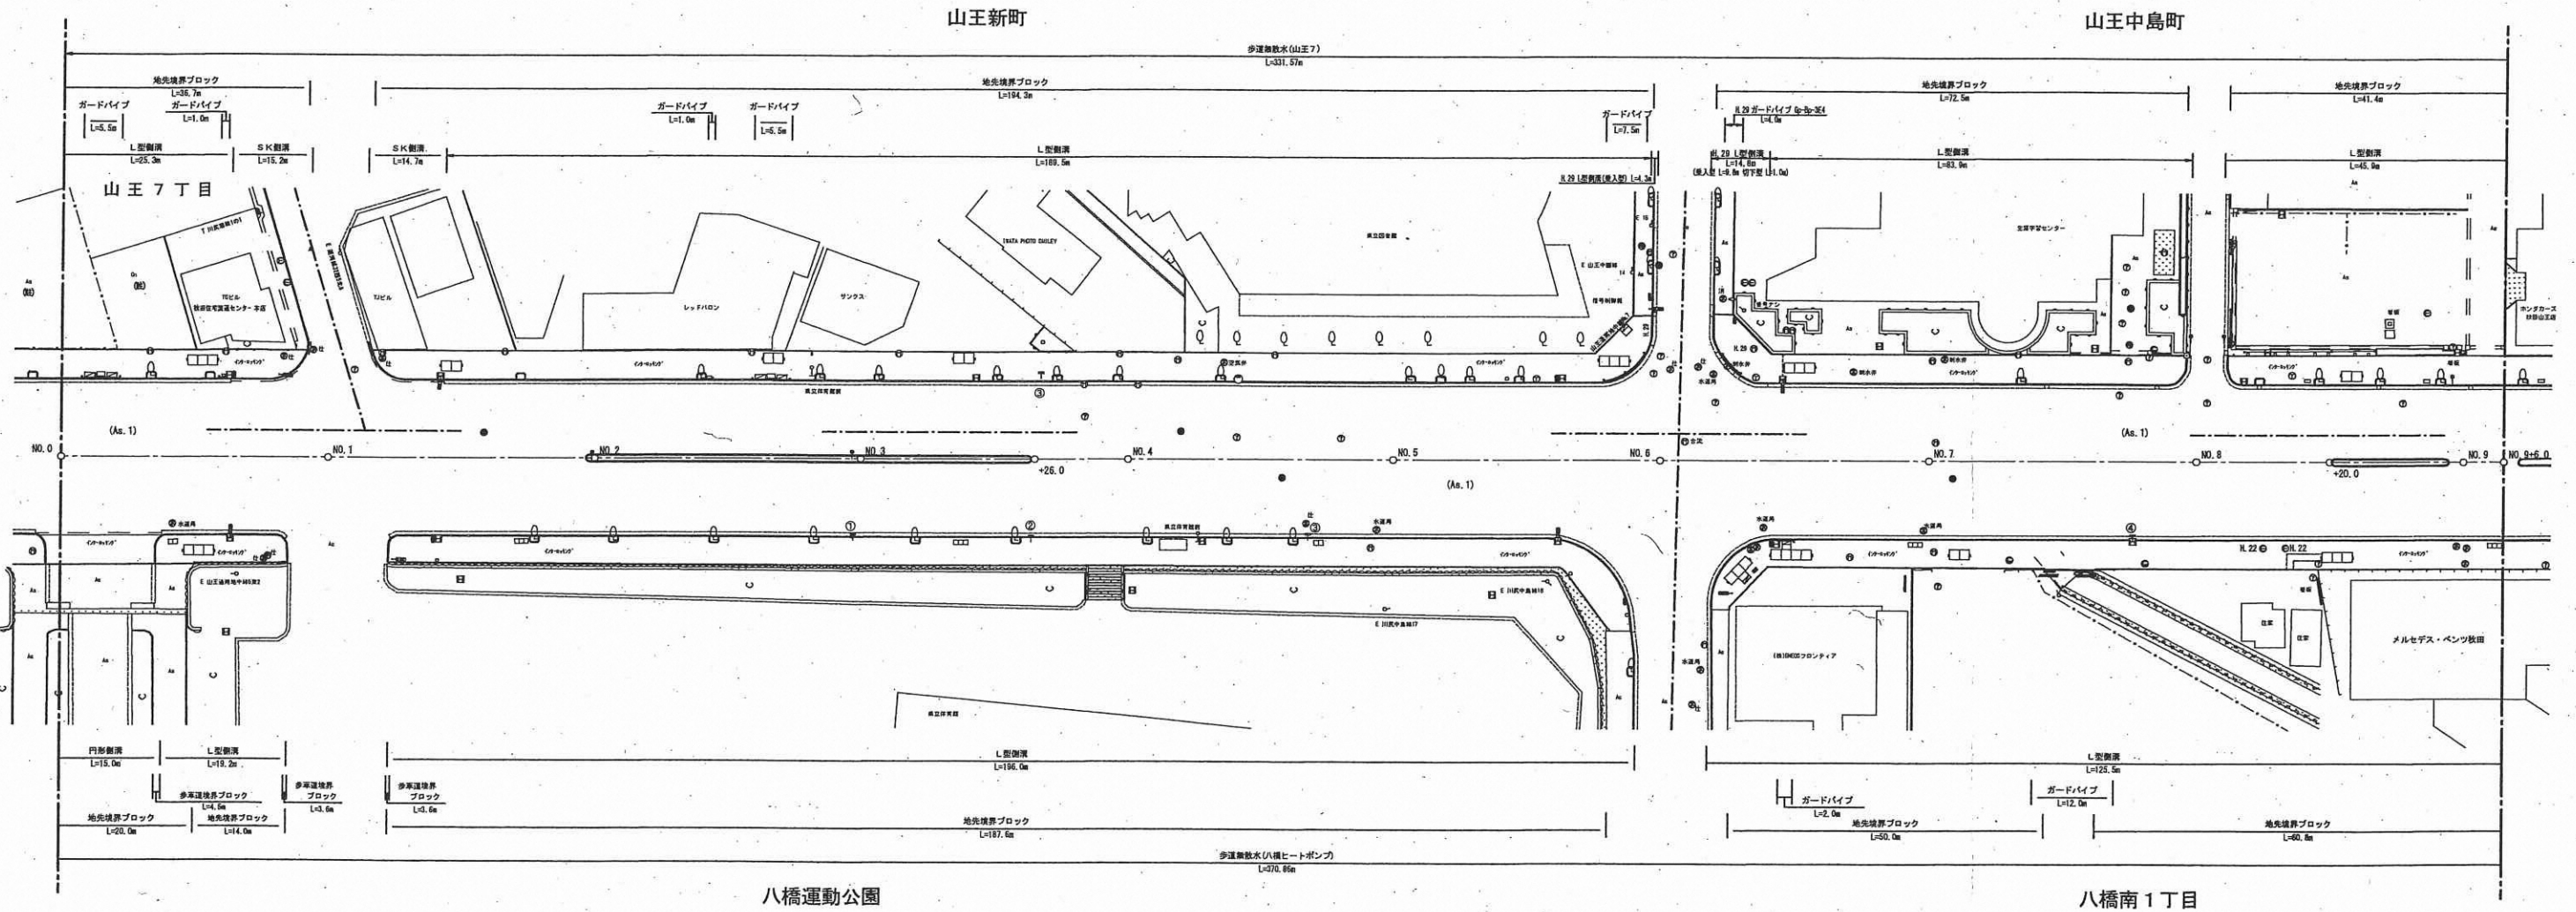

舗 装 構 成		補 修 歴 歴		舗 装 補 修 工 法 凡 例	
舗 装	種 類	厚 さ		N : 新 設	
表 層				A : 打 換 え	
基 層				CR : 切 削 オ ー バ ー レ イ	
上 層 路 盤				R : オ ー バ ー レ イ	
下 層 路 盤				CH : 切 削 表 面 処 理	
在 来 層				H : 表 面 処 理	
				W : わ だ ち 掘 れ 処 理	
				C : 切 削	
				BR : 路 上 再 生 路 盤 工 法	
				E : そ の 他	

